

Tipo	a	b	h1	h2	Quan
1	40	100	315	60	1
2	40	92	315	60	1
3	55	500	300	60	2
4	35	37	320	60	2
5	48	49	307	60	1
6	15	30	300	100	4
7	40	180	315	60	2
8	40	180	368	7	2
9	40	75	365	70	1

LEGENDA

-  - Paredes
 - Pisos
 - Tetos
 Indicação do nº da elevação
 PD - Pé direito

ESPECIFICAÇÃO

- ▷ Concreto aparente envernizado com verniz de poliuretano nº 95200 (incolor rôsco) da "Química Industrial Uniao" ou similar.
- ▷ Parede revestida com argamassa lisa desempenada e pintada com tinta à base de PVA tipo "Decorint" na cor branca (cod.3700) sobre "Selaparede" (cod. 98111), ambos da "Ipiranga" ou similar.
- ▷ Parede revestida com azulejo da Isapa C.E. 7030 ou similar, na cor palha e com junta corrida nos dois sentidos.
- ▷ Piso em cerâmica "Gail" de alta resistência, linha ambiente, serie "Duro Preto", com 24x11,5 (cod.9800), com bege palha (cod.60503), ou similar. Rodapé (cod.4000) no mesmo material do piso.
- ▷ Piso de alta resistência "Oxident" tipo P ou similar, polido, na cor preto, com junta de plástico preto da "Triorion" ou similar de 1mm de espessura, formando painéis de 100x100 cm. Rodapé com 7,5cm de altura no mesmo material do piso.
- ▷ Piso em "Paviflex PF" ou similar, na cor verde oriental (cod.404) com rodapé de 7,5cm de altura no mesmo material do piso.
- ▷ Teto revestido com argamassa lisa desempenada e pintada com tinta à base de PVA tipo "Decorint" na cor branca (cod.3700), sobre "Selaparede" (cod.98111), ambos da "Ipiranga" ou similar.
- ▷ Teto rebaxado em gesso, liso.
- ▷ Teto rebaxado en forro tipo "FORRONAV"

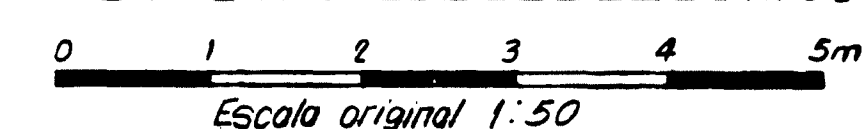
NOTAS

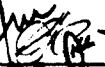
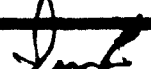
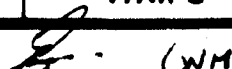
- 1- Todas as cotas estão em centímetros, exceto onde indicado
- 2- Todas as paredes revestidas de tijolo aparente tendo como armatema um perfil U de 1" quando encontra com os pilares.
- 3- No local onde passará a talha e entrarem os painéis deverão ter as placas de gesso do reboco removíveis.
- 4- Quando os revestimentos do compartimento forem cerâmica e azulejo, não será colocada a proteção.
- 5- Para armatemas de alvenaria pilares ver des. 4529-DC-0303-P
- 6- Para a ampliação da porta de Rêde deverão ser retirados os dois vãos de 17" de cada um das correspondentes paredes (30m2). A separação de los ambientes se fará por meio de divisórias de blindex

DESENHOS DE REFERÊNCIA

Casa de relés—Planta baixa—1º pav.	4529-DC-0300-F
Casa de relés—Corte A-A e B-B	4529-DC-0302-F
Casa de relés—Corte C-C e D-D	4529-DC-0303-F
Casa de relés—Planta de cobertura	4529-DC-0304-F
Casa de relés—Elevações 1 e 2	4529-DC-0305-F
Casa de relés—Elevações 3 e 4	4529-DC-0306-F
Casa de relés—Detalhes	4529-DC-0307-F
Ampliação Casa de Relés	a 4529-DC-0312-P
Planta 1er. Piso Hj. 1/4	4529-DC-15200-E

LISTA DE MATERIAL N°-----4529-1M-0300-F



7	REV. ACABAMENTO DO TETO, PORTA P9 e Doc 2698	NGA		(ISO 80)	SMA ASF ACR V9 ASF SMA	12.03.0
6	INCLUIDA AMPLIAÇÃO DA CASA DE RELÉS, NOTA 6 E DESENHOS DE REFERÊNCIA.	NGA		(ISO 80)	V9 ASF SMA	10.02.02
5	Revisada como construído			23/4/83	10	08.06.8
4	Mud. do nome da esp. V9 p/ V9A e V9B, aument. qd esp. de par. da Sala de Controle e aces. nota 5.			15/5/83	13	06.05.8
3	Modif. pe direito da circ. elev. do dutos Ar Cond.			13/6/83	18	23.09.8
2	Modificação especial das piscas e aces. no topo.			15/6/82	18	31.08.8
1	Revisão na especificação 4 de piscas e colocação de unidades de plástico na Sala do Ar Condicionado			15/6/82	18	15.04.8
NP	DESCRIÇÃO	ASSIN.	DATA	ASSIN.	DATA	
REVISÕES			IECO - ele		ITAIPU	
PROJ.		VERIF.		APROV.		
DES.	NELSON	VISTO		DATA	20/12/81	
<div style="text-align: center;">  </div>						
BRASIL				PARAGUAY		
<p style="text-align: center;">SUBESTAÇÃO DA MARGEM DIREITA</p> <p style="text-align: center;">ARQUITETURA</p> <p style="text-align: center;">CASA DE RELÉS</p> <p style="text-align: center;">PLANTA BAIXA - 2º PAVIMENTO</p>						
ITAIPU BINACIONAL (347)		DATA 2.01.82		4529-DC-0301-P		R7