
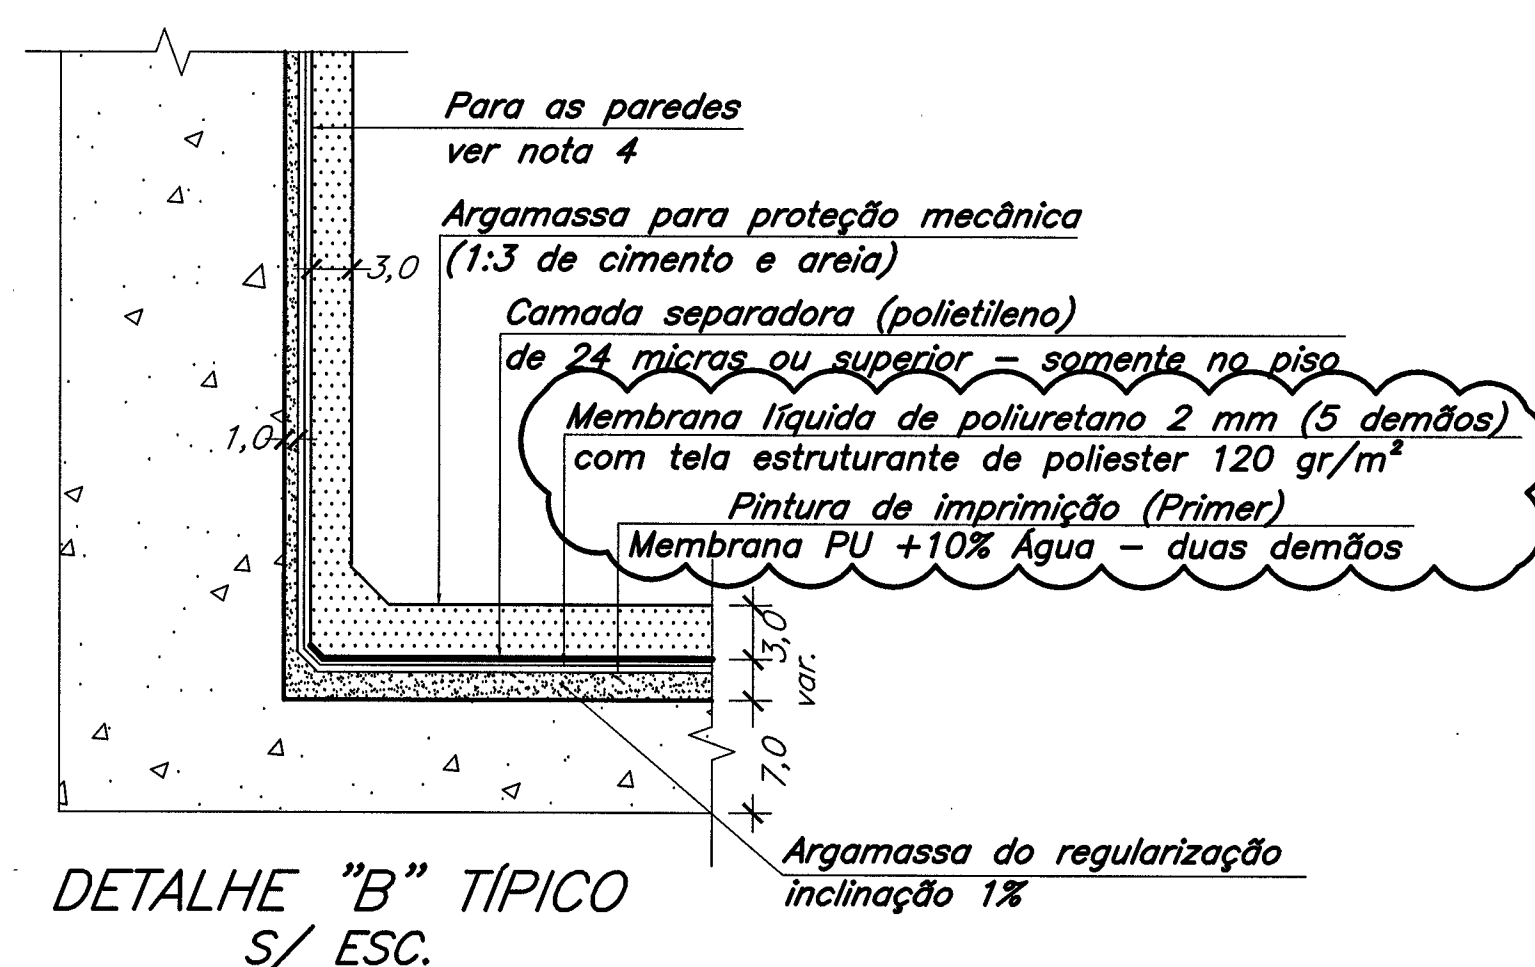
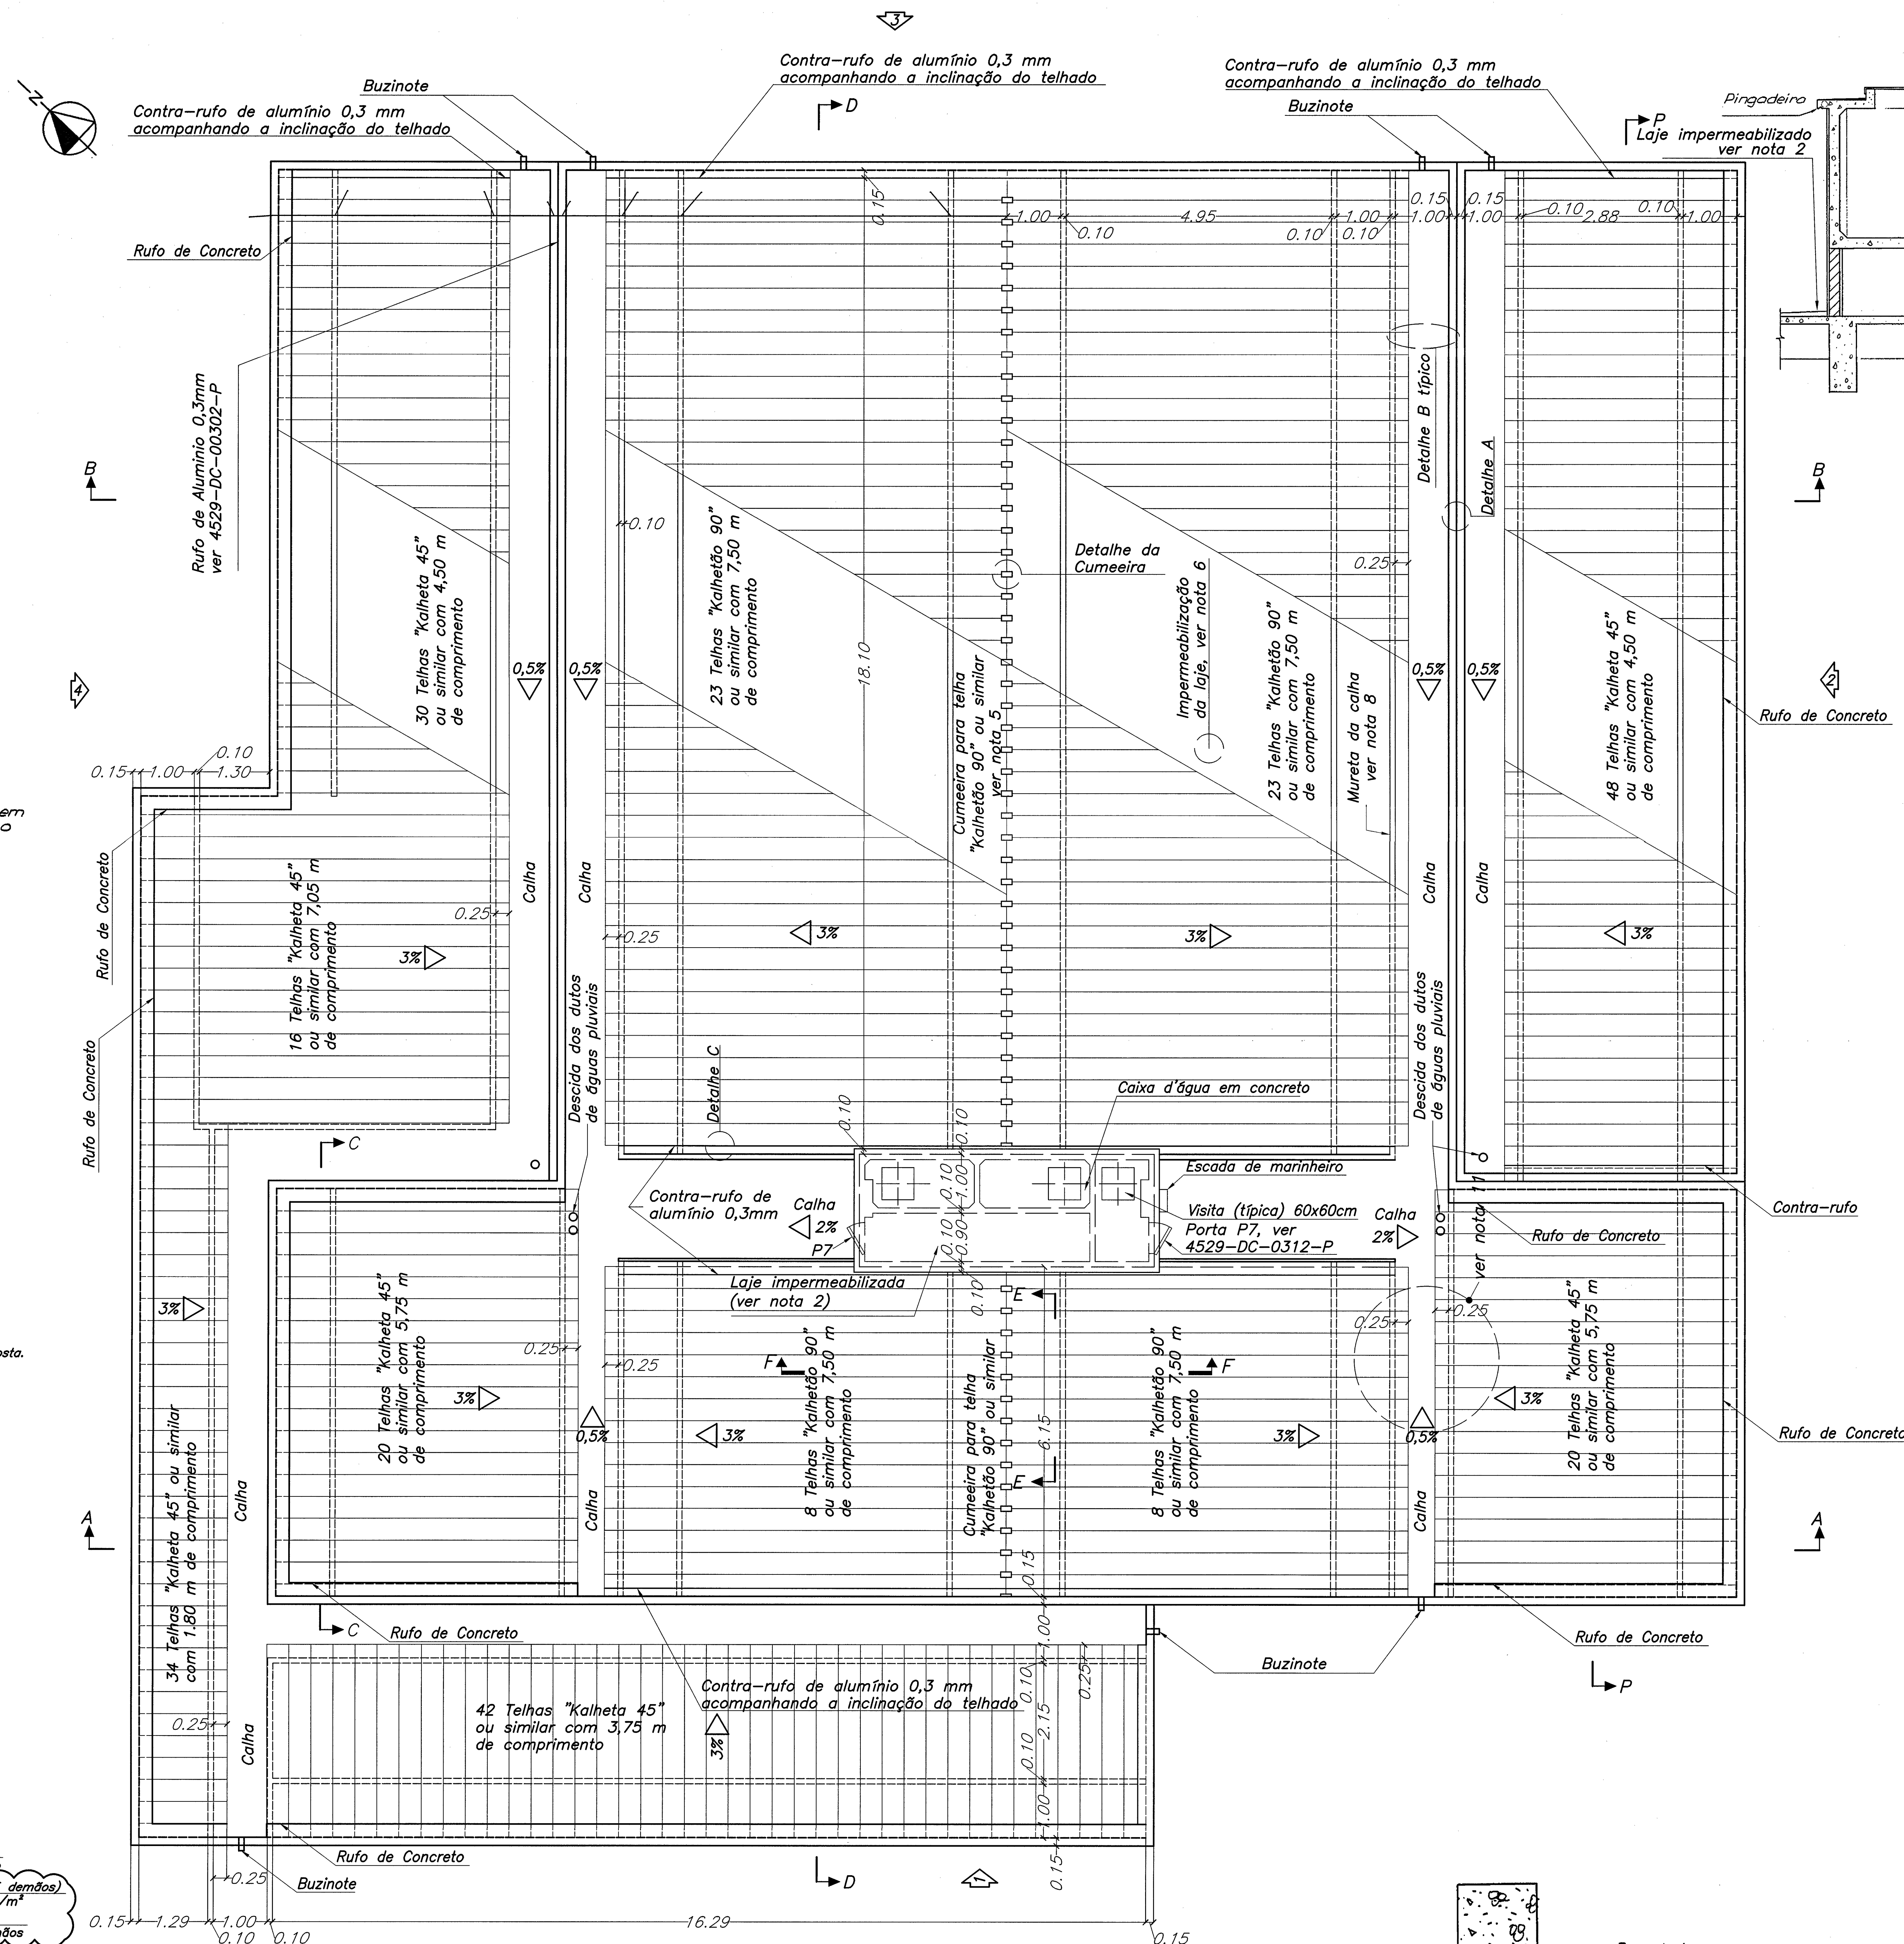


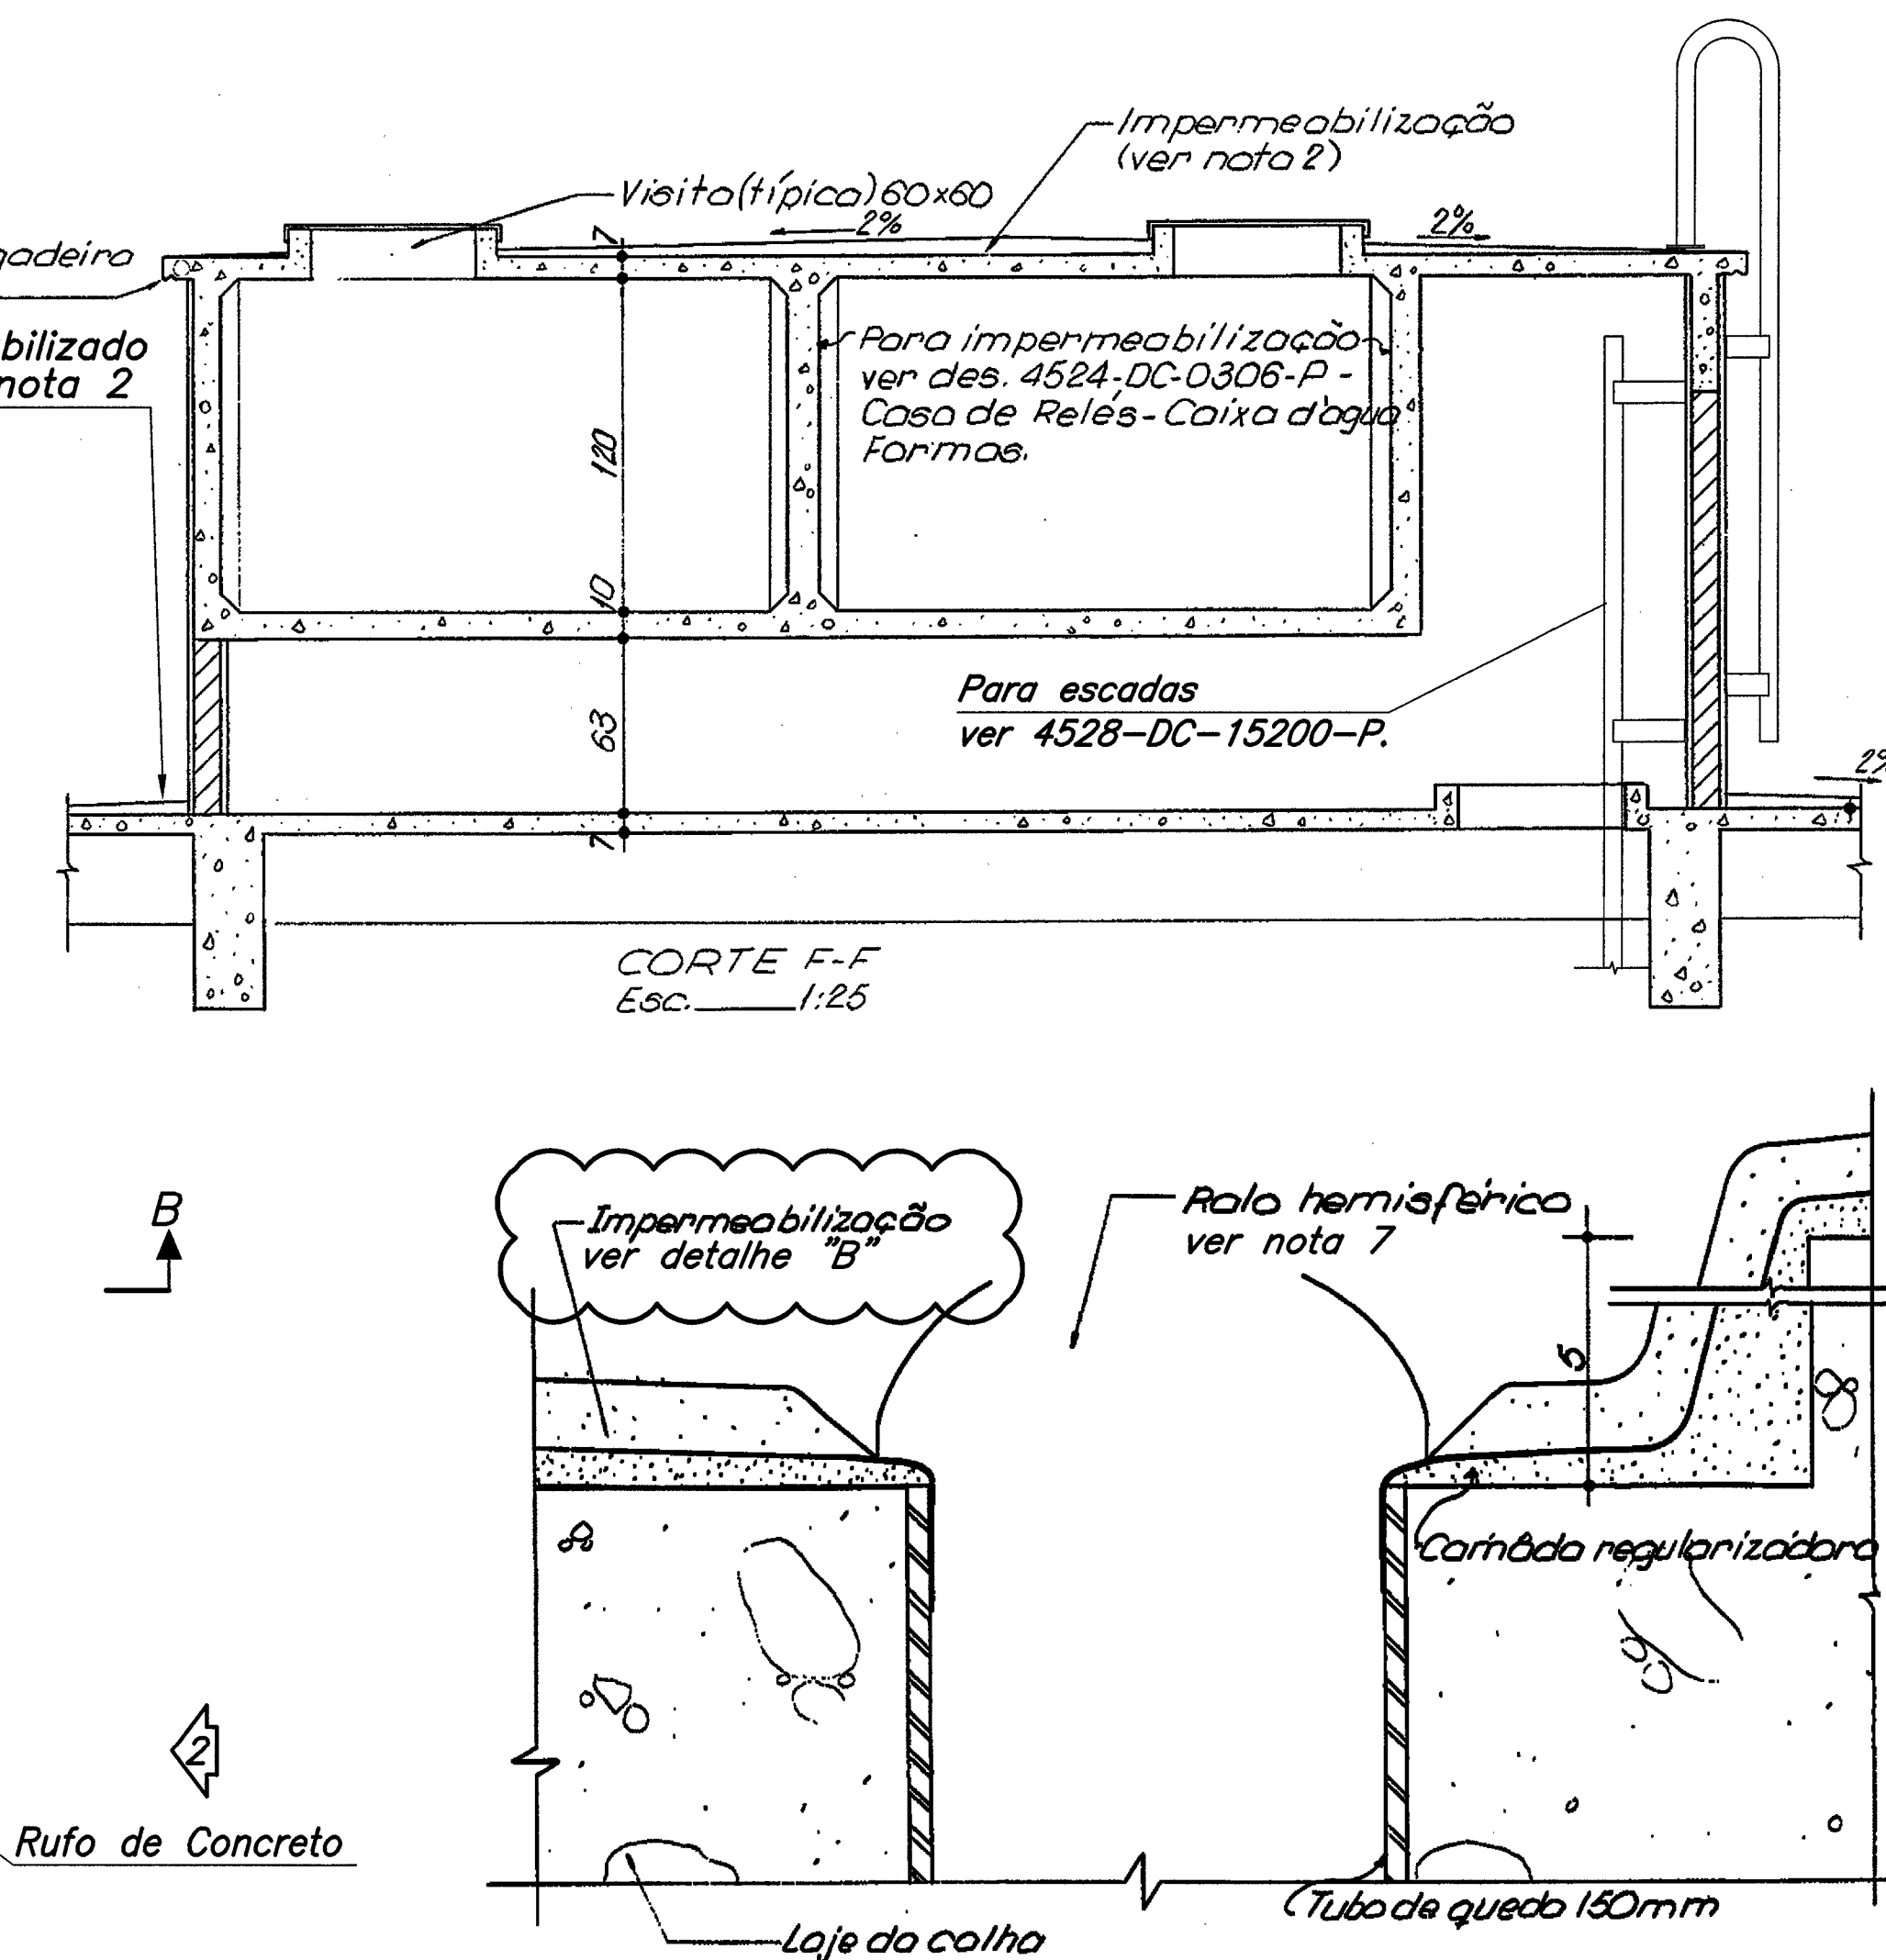

NOTAS

- 1 - Todas as calhas estão em centímetros, exceto onde indi.
- 2 - Para impermeabilização das calhas ver item 8 do teor do capto d'água ver item 6 da especificação 2250 - 20701 - P. R.
- 3 - Para Lista de Material de Ampliação da Casa de Relés, ver 4329-14-15201-6
- 4 - A membrana impermeabilizante antes da proteção mecânica, 1 camada de argamassa industrializada tipo AC-III (com desempenado dentado).
- 5 - A "cunhada" existente deverá ser substituída conforme destino.
- 6 - Após remoção do isopor existente a limpeza e a cura do concreto indicado para a proteção impermeabilizante, deverá ser aplicada uma camada de manta líquida elastomérica de cor branca (vedapren ou similar) com consumo mínimo de 4 kg/m^2 (4 demãos). Após a cura da impermeabilização deverá ser instalado novo isopor de 2".
- 7 - Substituir por piso amêlfico em ferro fundido novo e instalar calha normal.
- 8 - altura mínima da mureta da calha deverá ser de 5 cm no início da calha e de 15 cm na região dos condutores verticais.
- 9 - O telhado existente deverá ser substituído conforme indicado.
- 10 - As calhas deverão ser restituídas conforme detalha 8 e nota 8.
- 11 - Tubulações internas transferidas para calha, deverão ter sua geratriz inferior com altura mínima de 15 cm do piso.

DESENHOS DE REFERÊNCIA:

- DESTINOS DE REFERENCIA:
- | | |
|---|-----------------|
| - Casa de Relés - Planta Baixa - 1ª Pav. | 4529-DC-0300-P |
| - Casa de Relés - Planta Baixa - 2ª Pav. | 4529-DC-0301-P |
| - Casa de Relés - Cortes A-A e B-B | 4529-DC-0302-P |
| - Casa de Relés - Cortes C-C e D-D | 4529-DC-0303-P |
| - Casa de Relés - Elevações 1 e 2 | 4529-DC-0305-P |
| - Casa de Relés - Elevações 3 e 4 | 4529-DC-0306-P |
| Ampliação Casa de Relés
Planta Ter. Piso Hj; 1/4 | 4529-DC-15200-E |

LISTA DE MATERIAL N°-----4529-LM-0300-P
LISTA DE MATERIAL N°-----4529-LM-15200-E

6	Alteração do material de impermeabilização e das portas	concreto armado	10/05/13	05
5	Alteração da planta conforme construído e modificação de tipo de telhado	alvenaria, madeira e telha	13/05/13	13
4	Alteração de escadas, manilhão e inclusão nota em 3D e NCA	alvenaria, ferro e madeira	27/05/13	10
3	It. 11, Ampliação do Casa de Rites, Nota 3 e Resposta de Referência.	alvenaria	10/06/13	12
2	Revisado Como Construído		21/06/13	8/6
1	Revisado Cumeeira e acrescentado detalhe da cumeeira. Rev. nota 6.		14/06/13	15/06
Nº	DESCRIÇÃO	ASSIN	DATA	ASSIN

REVISÕES		IECO - etc	ITAIPU

IECO - ele
COORDENADOR

 **ITAIPU BINACIONAL**

SUBESTAÇÃO DA MARGEM DIREITA
ARQUITETURA
CASA DE RELÉS
PLANTA DE COBERTURA

ITAIPIU BINACIONAL	DATA 24.02.82	4529-DC-0304-P	Re
--------------------	---------------	----------------	----