


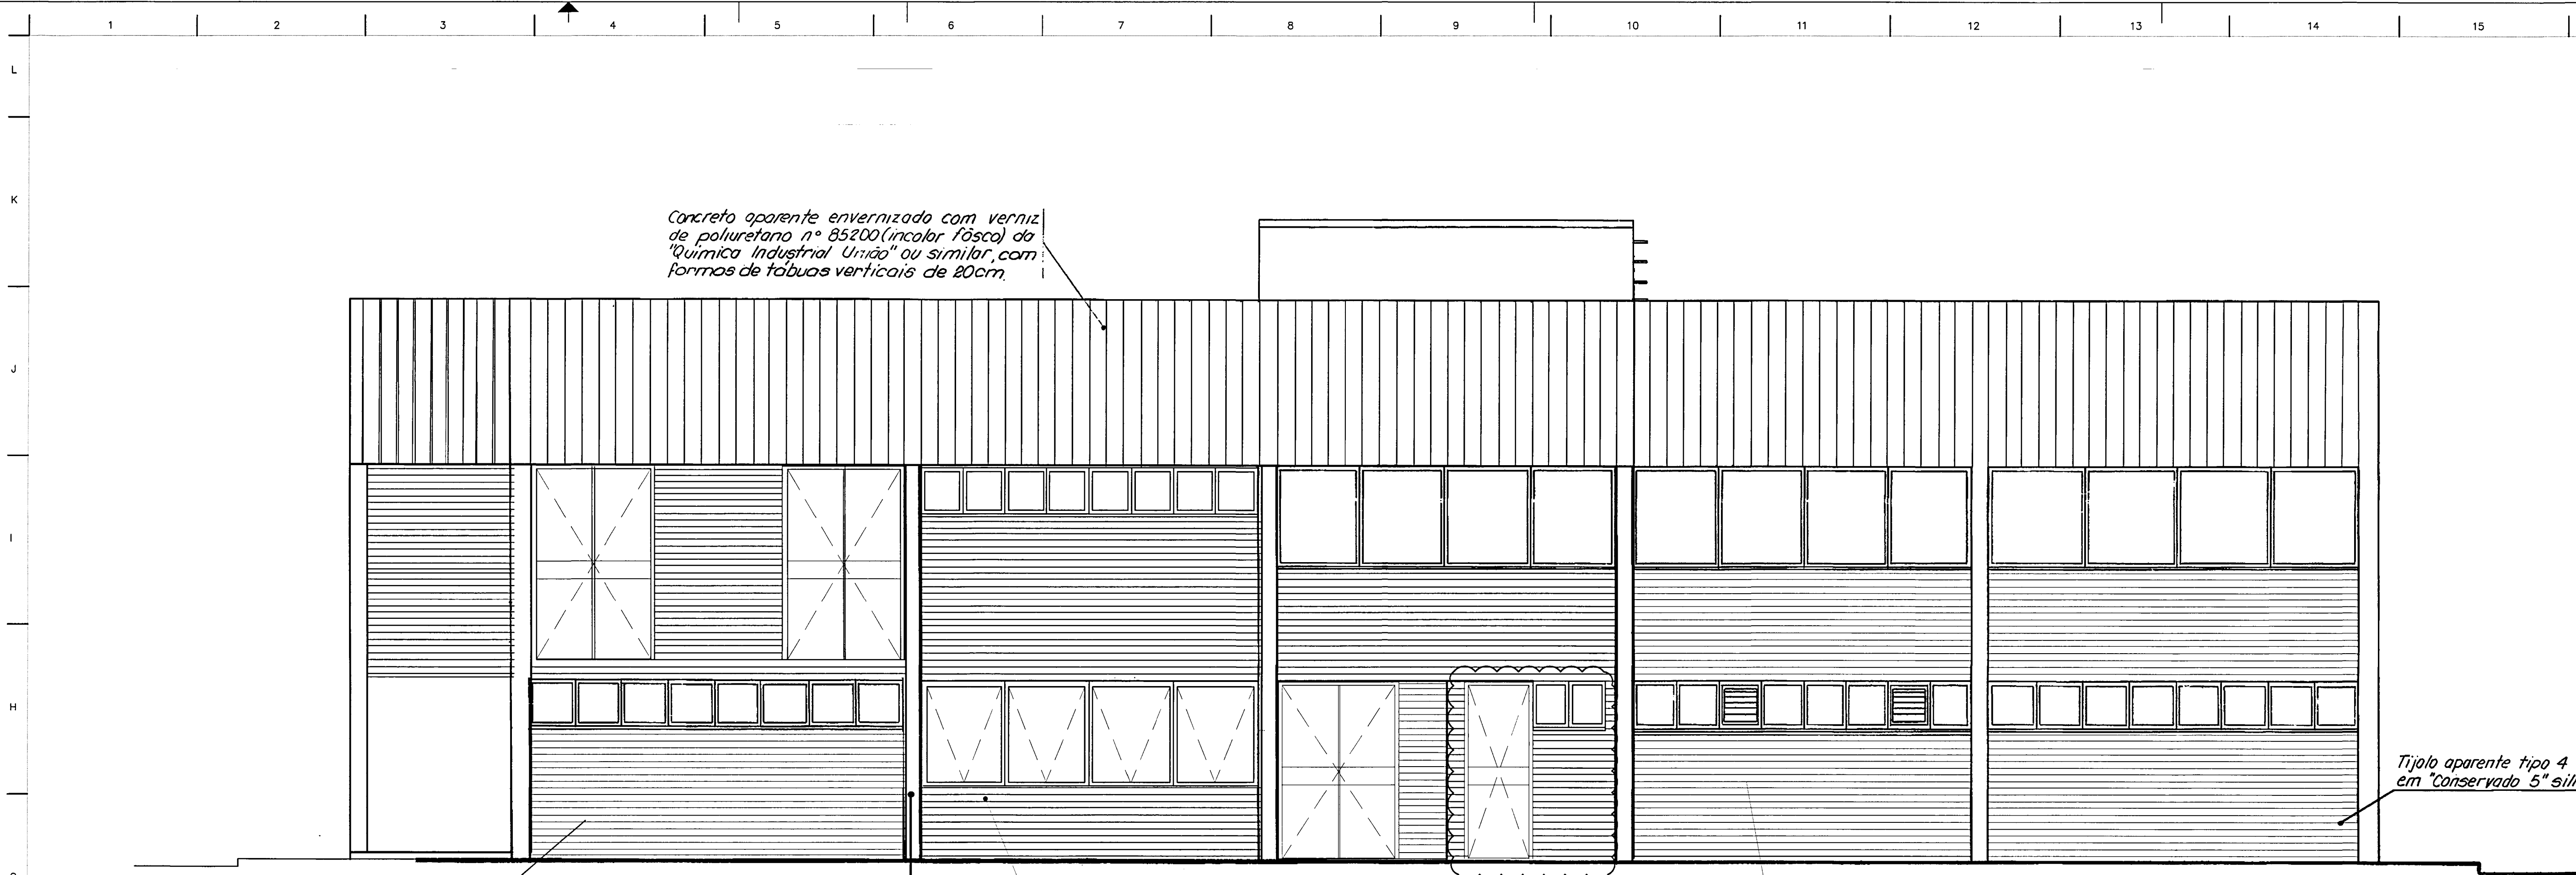

Concreto aparente envernizado com verniz de poliuretano nº 85200 (incolor fôscs) da "Química Industrial União" ou similar, com formas de tábuas verticais de 20cm.

Tijolo aparente tipo 4 faces com acabamento em "Conservado 5" silicone da "Sika" ou similar.

Tijolo aparente tipo 4 faces com acabamento em "Conservado 5" silicone da "Sika" ou similar.

Tijolo aparente tipo 4 faces com acabamento em "Conservado 4" silicone da "Sika" ou similar.

Tijolo aparente tipo 4 faces com acabamento em "Conservado 4" silicone da "Sika" ou similar.

FACHADA 1

Concreto aparente envernizado com verniz de poliuretano nº 85200 (incolor fôscs) da "Química Industrial União" ou similar, com formas de tábuas verticais de 20cm.

Concreto aparente envernizado com verniz de poliuretano nº 85200 (incolor fôscs) da "Química Industrial União" ou similar, com formas de tábuas verticais de 20cm.



Tijolo aparente tipo 4 faces com acabamento em "Conservado 5" silicone da "Sika" ou similar.

Puerta P8 de aluminio tipo persiana para ventilación

FACHADA 2

NOTAS :

- 1-Para Notas Gerais, Desenhos de Referencia, Desenhos Complementares, ver Des. 4529-DC-0300-P.
- 2-Deberá ser retirada a porta P2 indicada no projeto e recompor a parede conforme des. 4529-DC-15206-E
- 3-Escalera de emergencia, con perfiles metálicos conectada con una puerta al descanso de la escalera existente.

DESENHOS DE REFERÊNCIA

- Casa de Relés-Planta Baixa-1ª Pavt.-----4529-DC-0300-P
- Casa de Relés-Planta Baixa-2ª Pavt.-----4529-DC-0301-P
- Casa de Relés-Planta de Cobertura-----4529-DC-0304-P
- Casa de Relés-Cortes A-Ae B-B-----4529-DC-0302-P
- Casa de Relés-Cortes C-Ce D-D-----4529-DC-0303-P

- Ampliación Casa de Relés
- Planta 1er. Piso Hj. 1/4-----4529-DC-15200-E
- Planta 2do. Piso Hj. 2/4-----4529-DC-15201-E
- Planta 1er. Piso 1/5-----4529-DC-G3600-E

LISTA DE MATERIAL N°-----4529-LM-0300-P

0 1 2 3 4 5m
Escala original 1:50

6	Inclusión de Depósito de Mant. y puertas P6 y P8.		diagrama	15.06.10
5	Incorp. Notas 1 e 2-Modif. em G-H/6-7-8	28.09.06	MA/AEG	28.09.06
4	Incl. Ampliação da Casa de Relés e Desenhos	10.02.05	SMA	10.02.05
3	Revisado Como Construido	23/4/82	JG	23/4/82
2	Modif. locação exaustores e grelha de simples	24/8/82	RS	23/9/82
1	Modif. na escada de marinheiro.	16/8/82	RS	5.03.82

Nº	DESCRIÇÃO	ASSIN.	DATA	ASSIN.	DATA
REVISÕES		IECO - ele	ITAIPU		

PROJ. Nelson	VERIF. Nelson	APROV. Nelson	DATA 30/10/81
DES. NELSON	VISTO	DATA	



SUBESTAÇÃO DA MARGEM DIREITA
ARQUITETURA
CASA DE RELÉS
ELEVACOES 1 E 2