


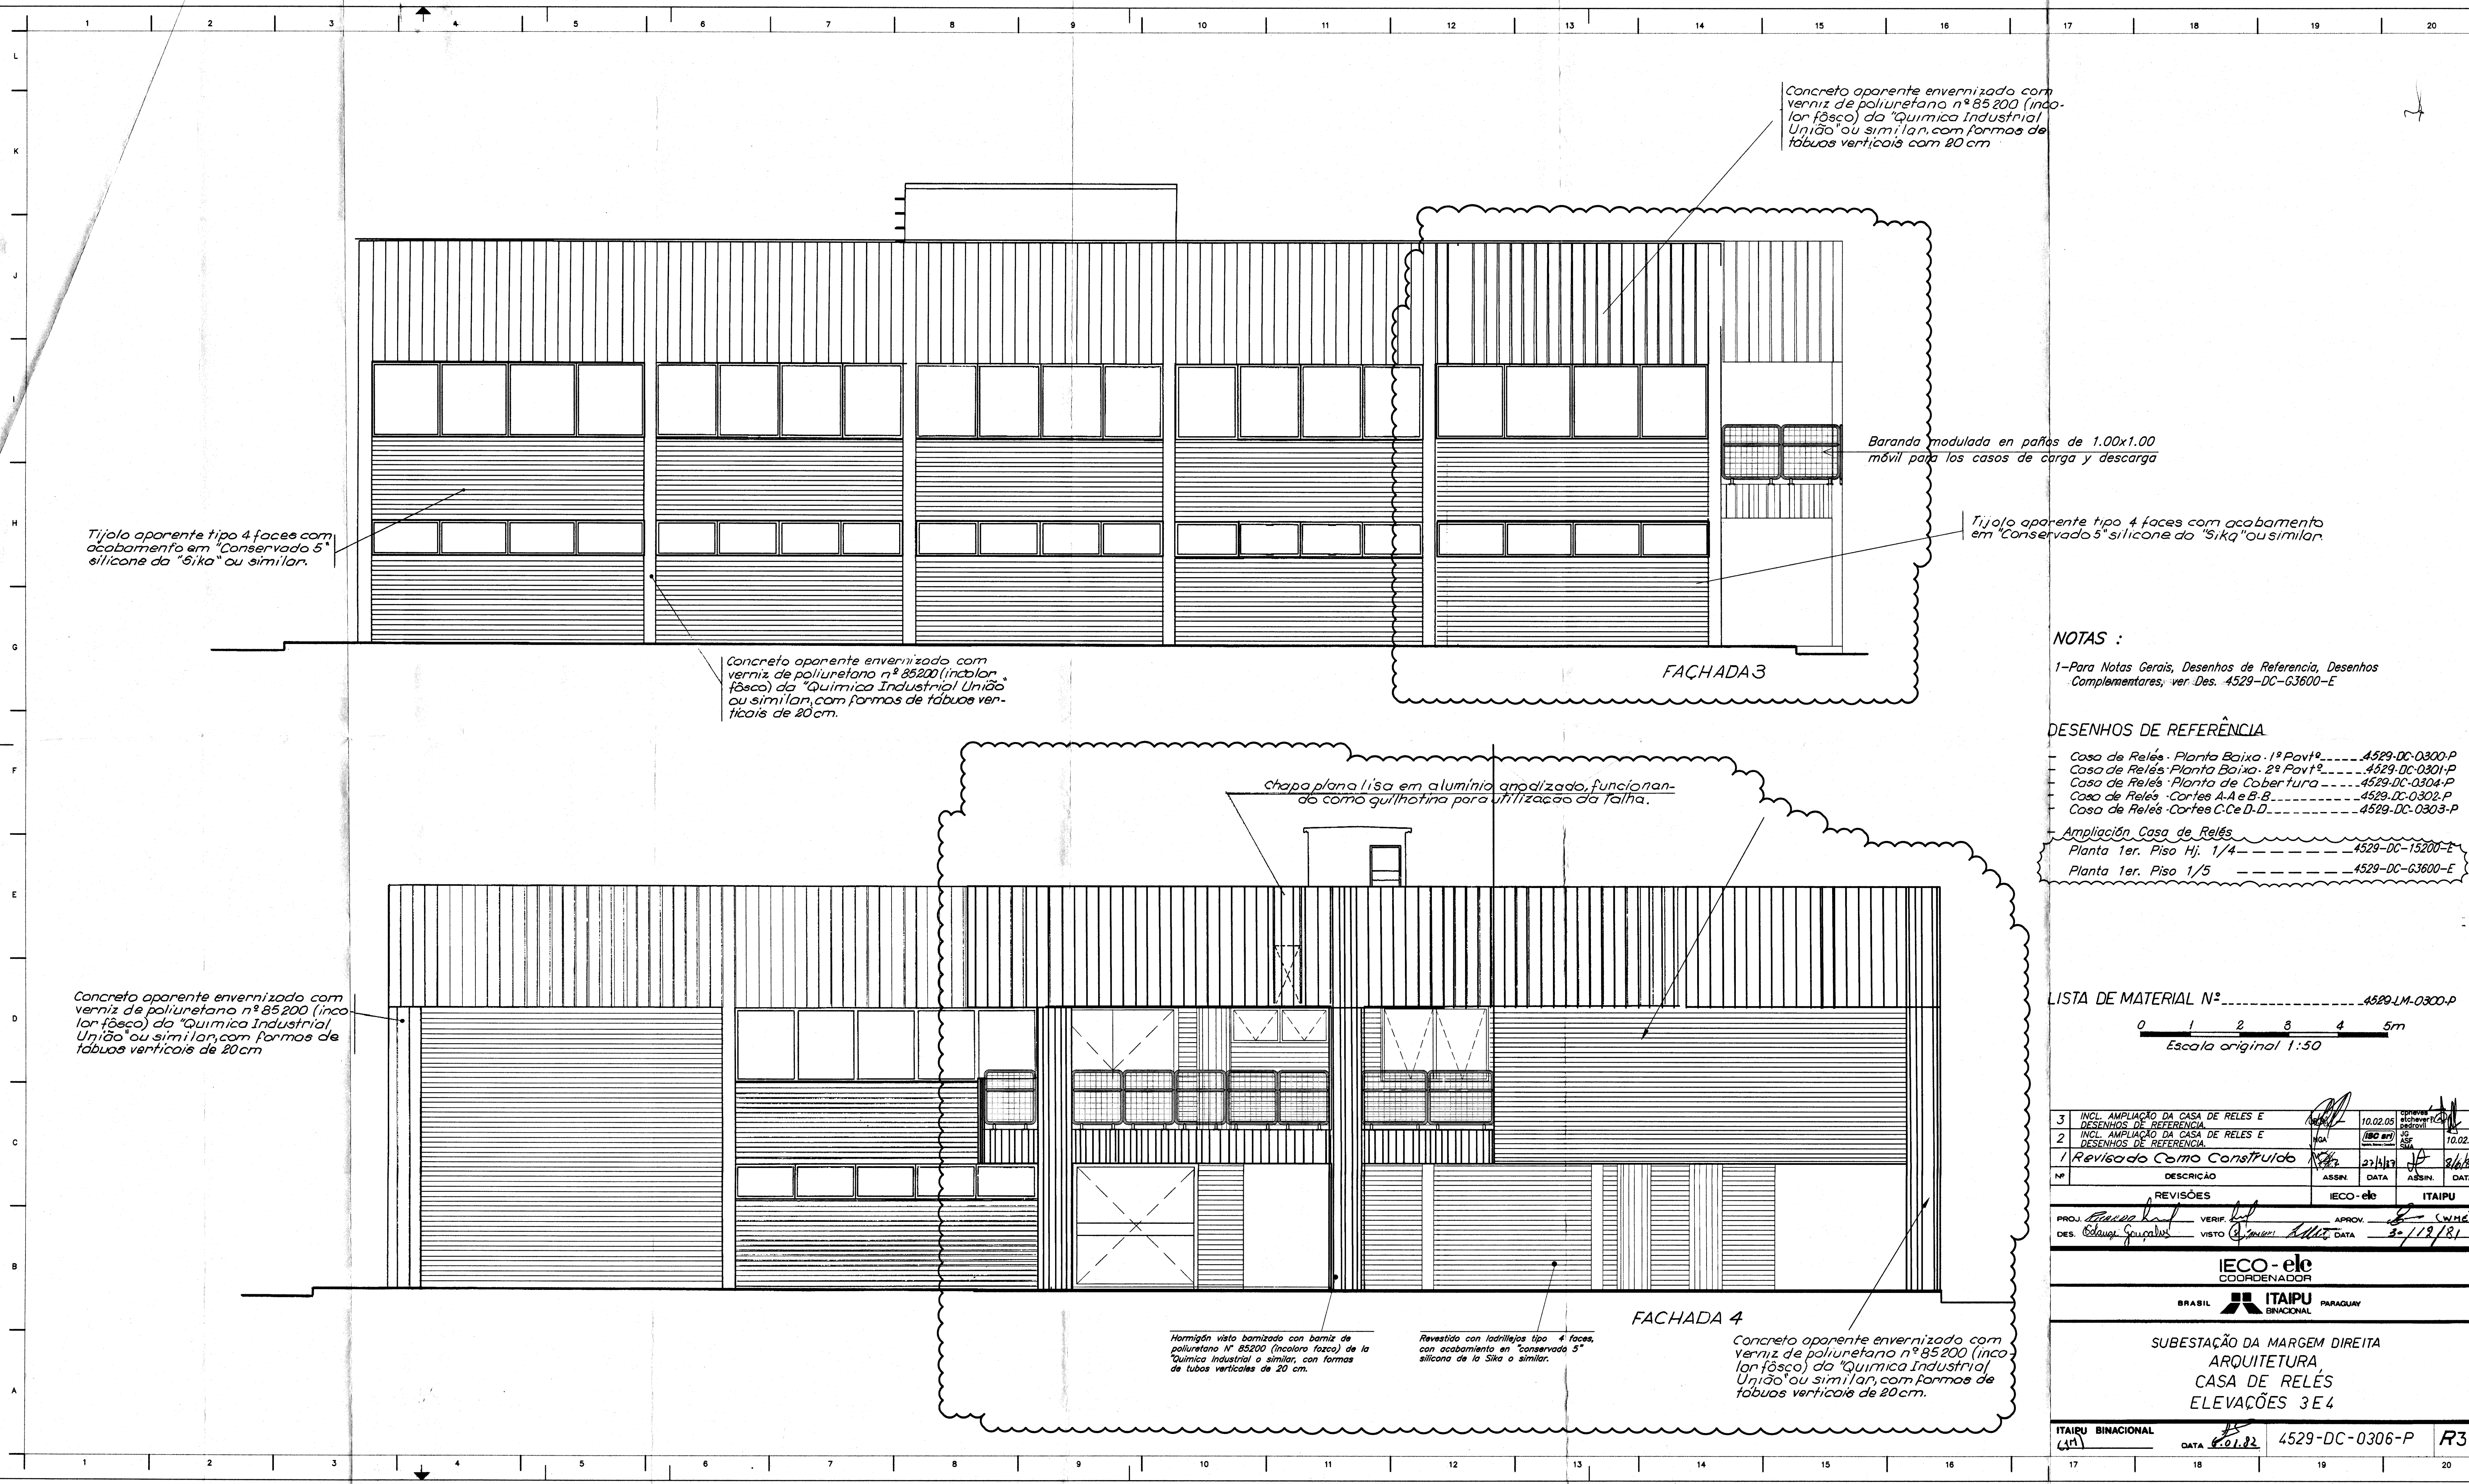

Concreto aparente envernizado com verniz de poliuretano nº 85200 (incolor fôsc) da "Química Industrial União" ou similar, com formas de tábuas verticais com 20 cm

Tijolo aparente tipo 4 faces com acabamento em "Conservado 5" silicone da "Sika" ou similar.

Baranda modularizada em painéis de 1.00x1.00 móvel para los casos de carga y descarga

Tijolo aparente tipo 4 faces com acabamento em "Conservado 5" silicone da "Sika" ou similar.

Concreto aparente envernizado com verniz de poliuretano nº 85200 (incolor fôsc) da "Química Industrial União" ou similar, com formas de tábuas verticais de 20 cm.

FACHADA 3

chapa plana lisa em alumínio anodizado, funcionando como guilhotina para utilização da talha.

Concreto aparente envernizado com verniz de poliuretano nº 85200 (incolor fôsc) da "Química Industrial União" ou similar, com formas de tábuas verticais de 20 cm

NOTAS :

1-Para Notas Gerais, Desenhos de Referência, Desenhos Complementares, ver. Des. 4529-DC-G3600-E

DESENHOS DE REFERÊNCIA

- Casa de Reles - Planta Baixa - 1ª Pavtª - 4529-DC-0300-P
- Casa de Reles - Planta Baixa - 2ª Pavtª - 4529-DC-0301-P
- Casa de Reles - Planta de Cobertura - 4529-DC-0304-P
- Casa de Reles - Cortes A-A e B-B - 4529-DC-0302-P
- Casa de Reles - Cortes C-C e D-D - 4529-DC-0303-P

- Ampliação Casa de Reles - 4529-DC-15200-E
- Planta 1er. Piso Hj. 1/4 - 4529-DC-15200-E
- Planta 1er. Piso 1/5 - 4529-DC-G3600-E

LISTA DE MATERIAL Nº 4529-LM-0300-P

0 1 2 3 4 5m
Escala original 1:50

3	INCL. AMPLIAÇÃO DA CASA DE RELES E DESENHOS DE REFERENCIA	10.02.05	10.02.05
2	INCL. AMPLIAÇÃO DA CASA DE RELES E DESENHOS DE REFERENCIA	10.02.05	10.02.05
1	Revisão do Como Construído	27/11/81	27/11/81
Nº	DESCRIÇÃO	ASSIN.	DATA
REVISÕES		IECO - ele	ITAIPU
PROJ.	VERF.	APROV.	
DES.	VISTO	DATA	20/11/81

IECO - ele
COORDENADOR

BRASIL ITAIPU BINACIONAL PARAGUAY

SUBESTAÇÃO DA MARGEM DIREITA
ARQUITETURA
CASA DE RELES
ELEVACOES 3 E 4

ITAIPU BINACIONAL
DATA 20.11.81 4529-DC-0306-P R3