
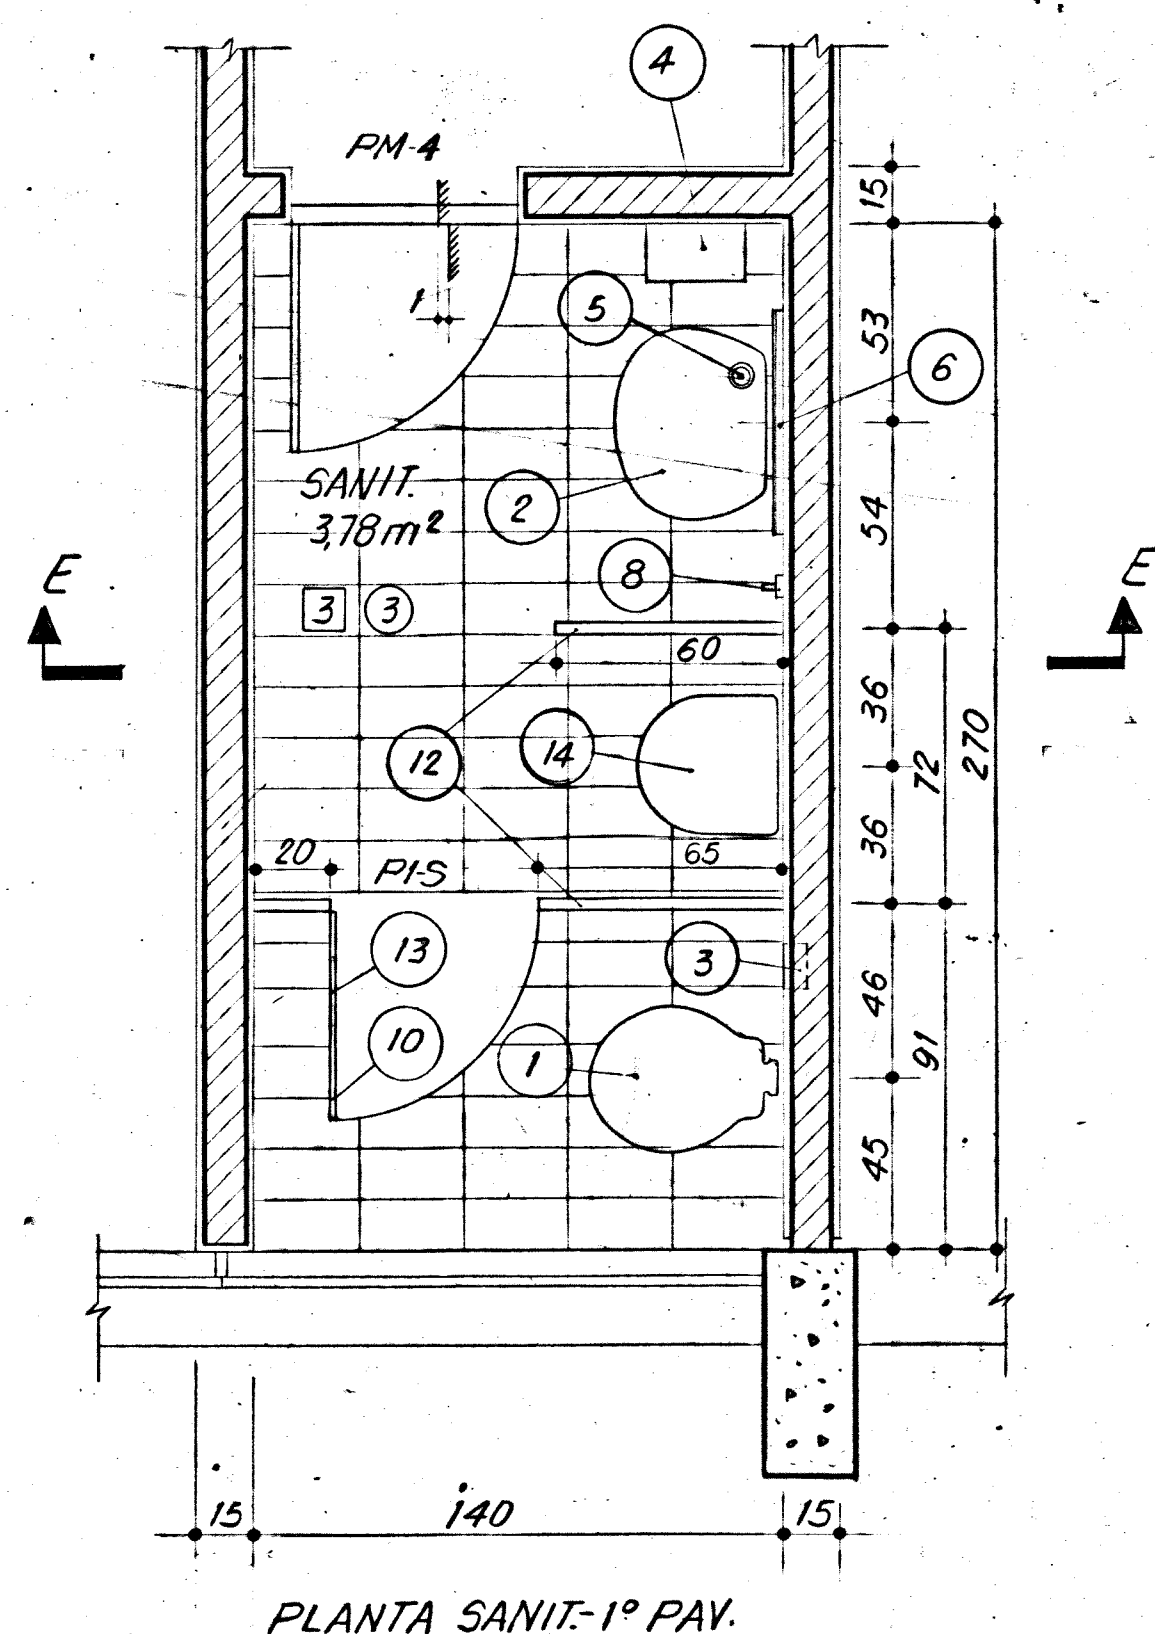
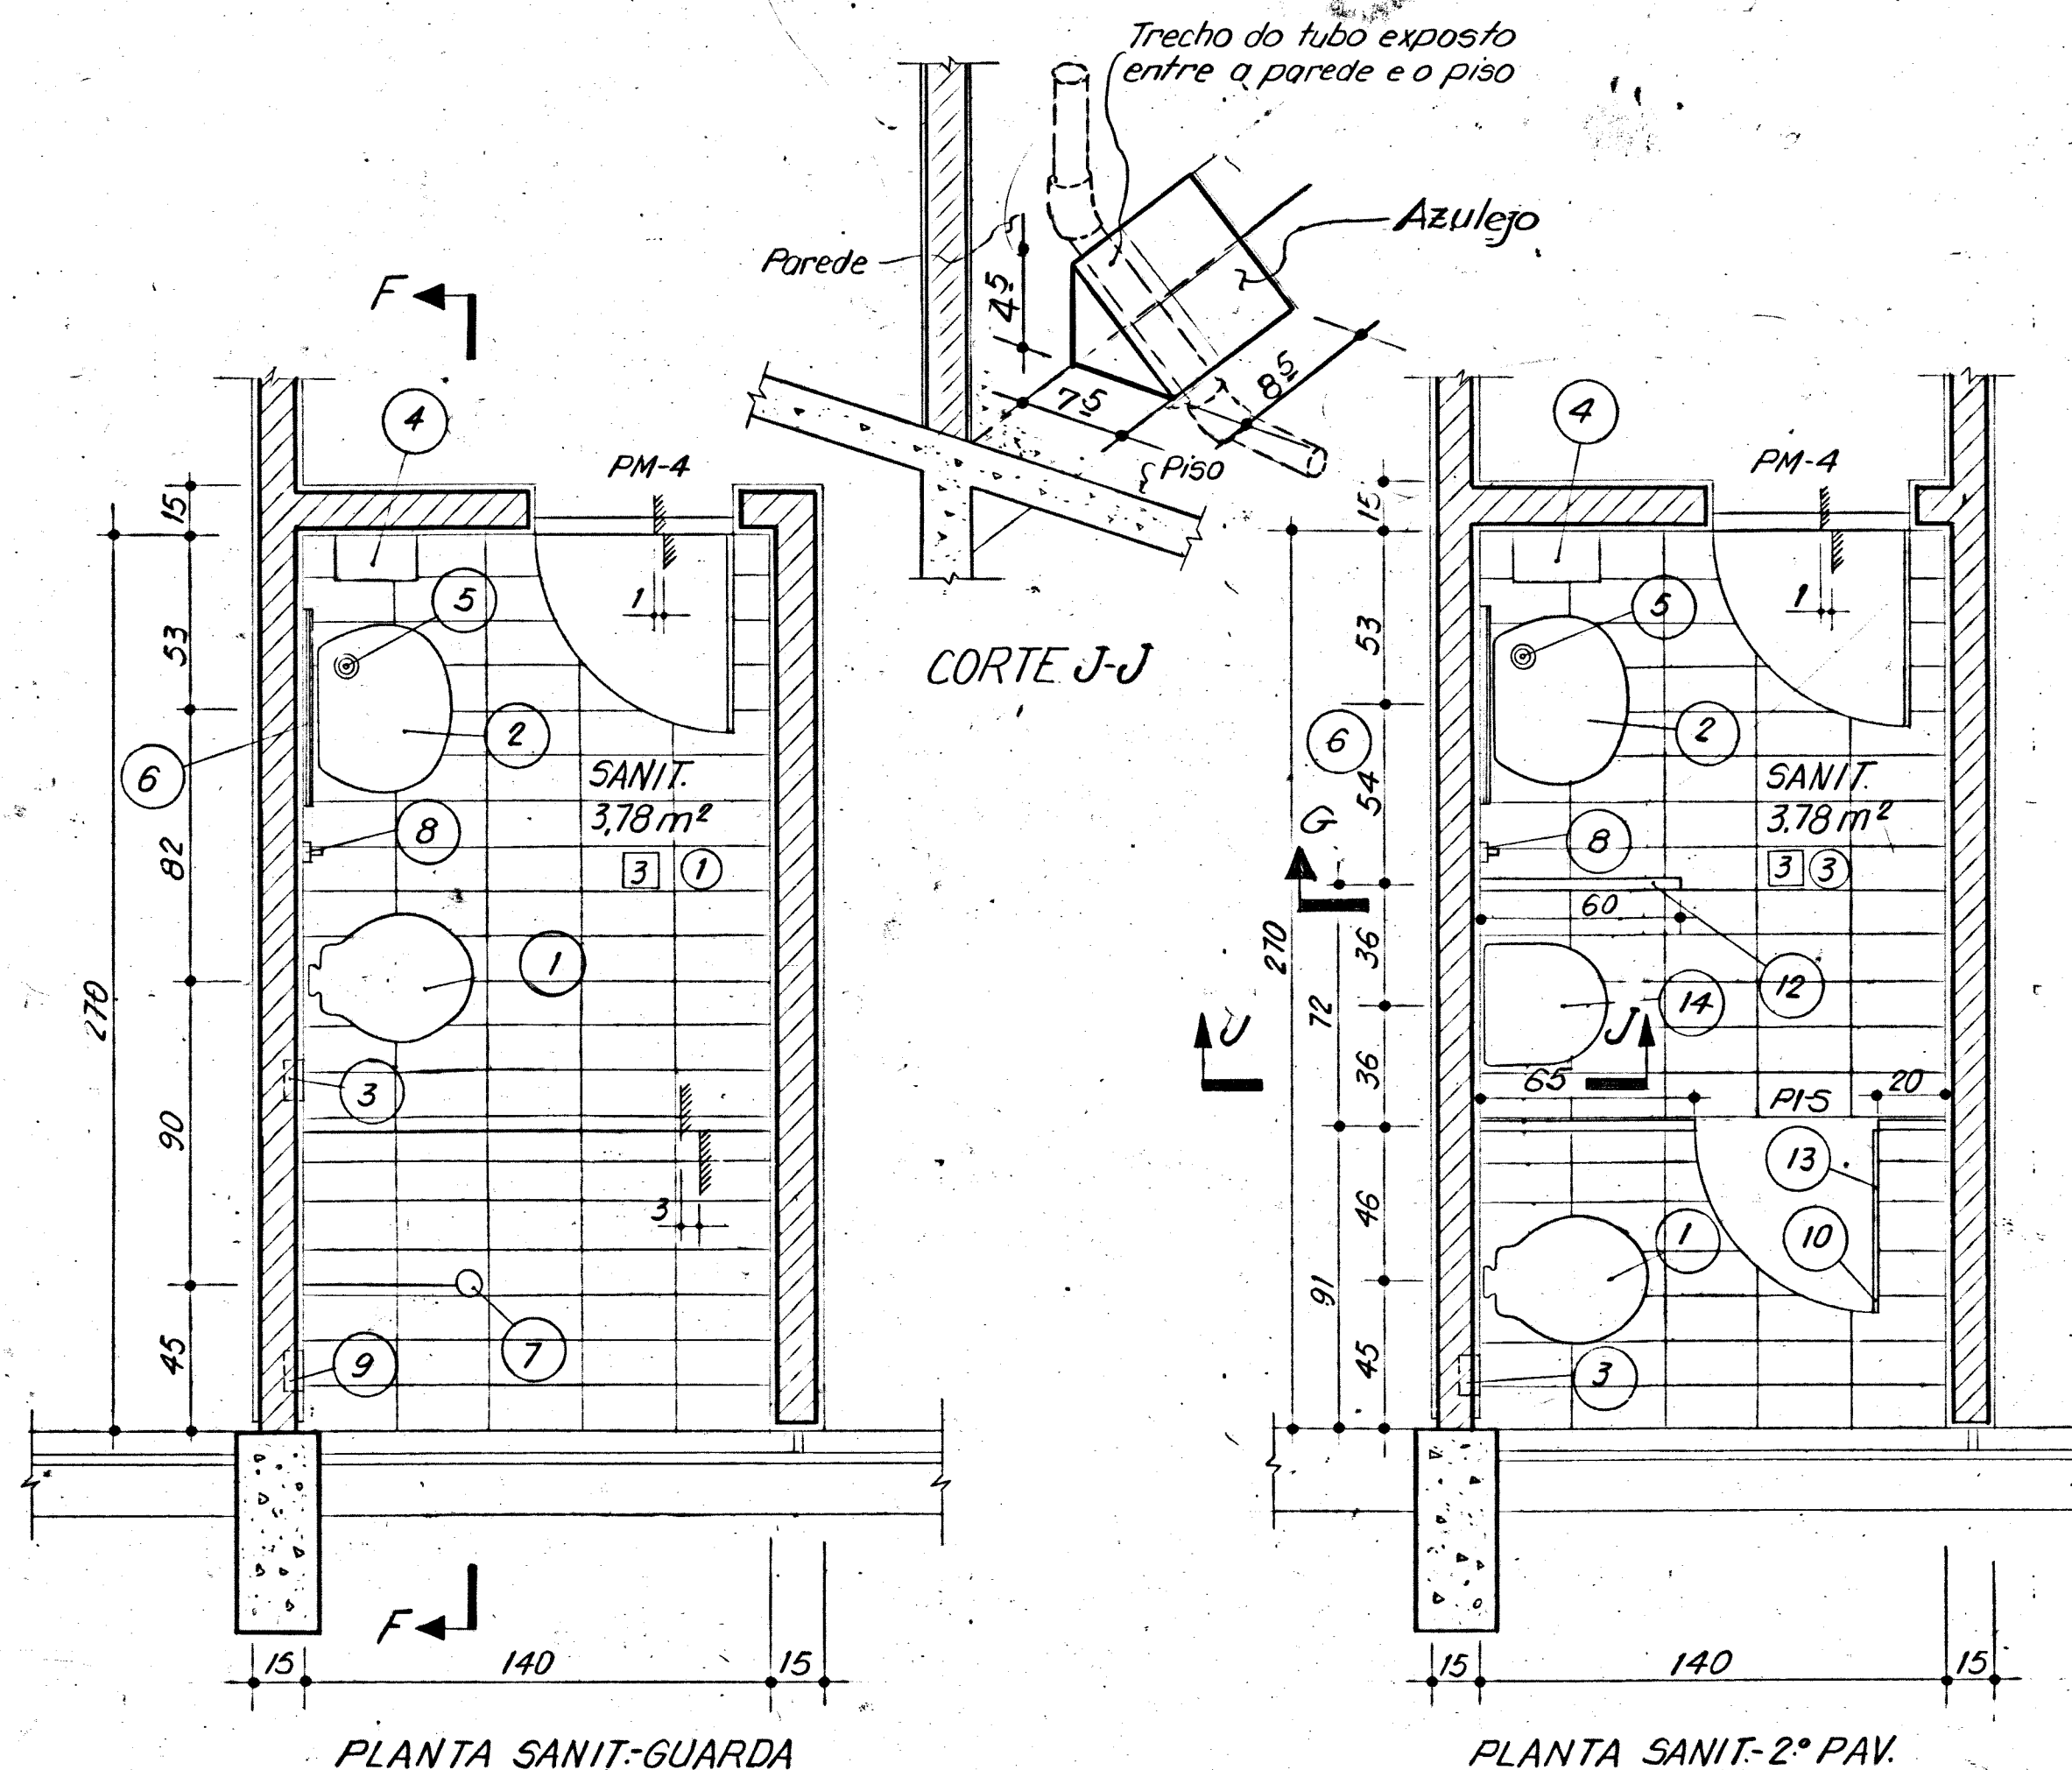
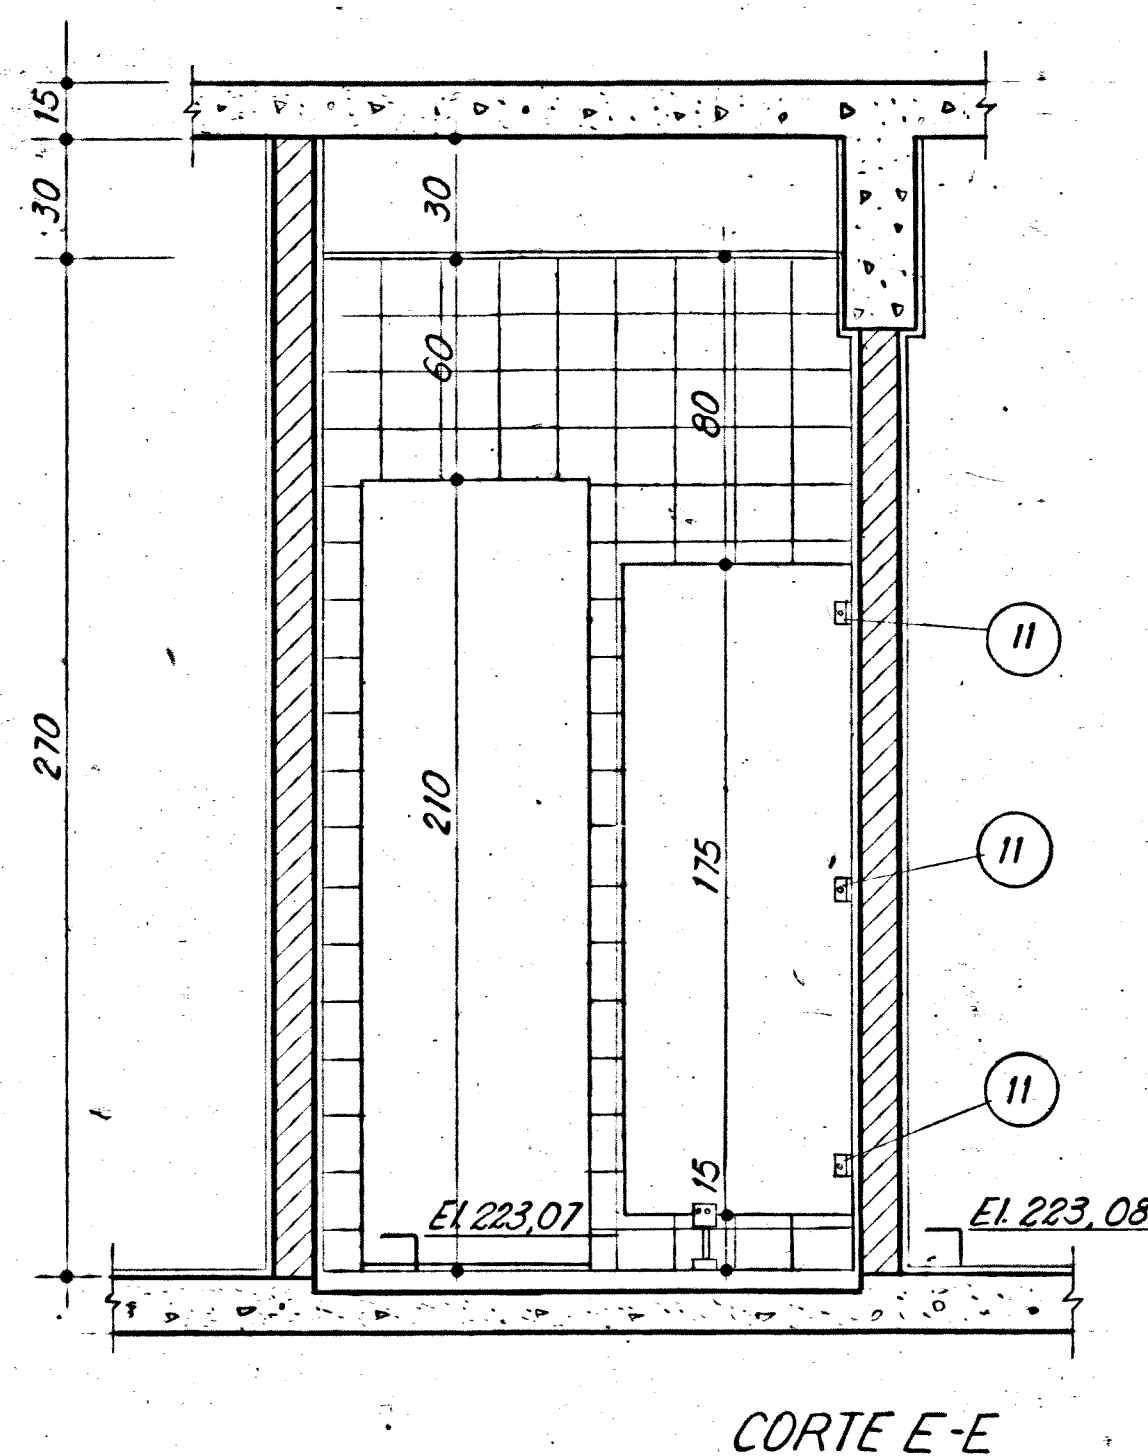
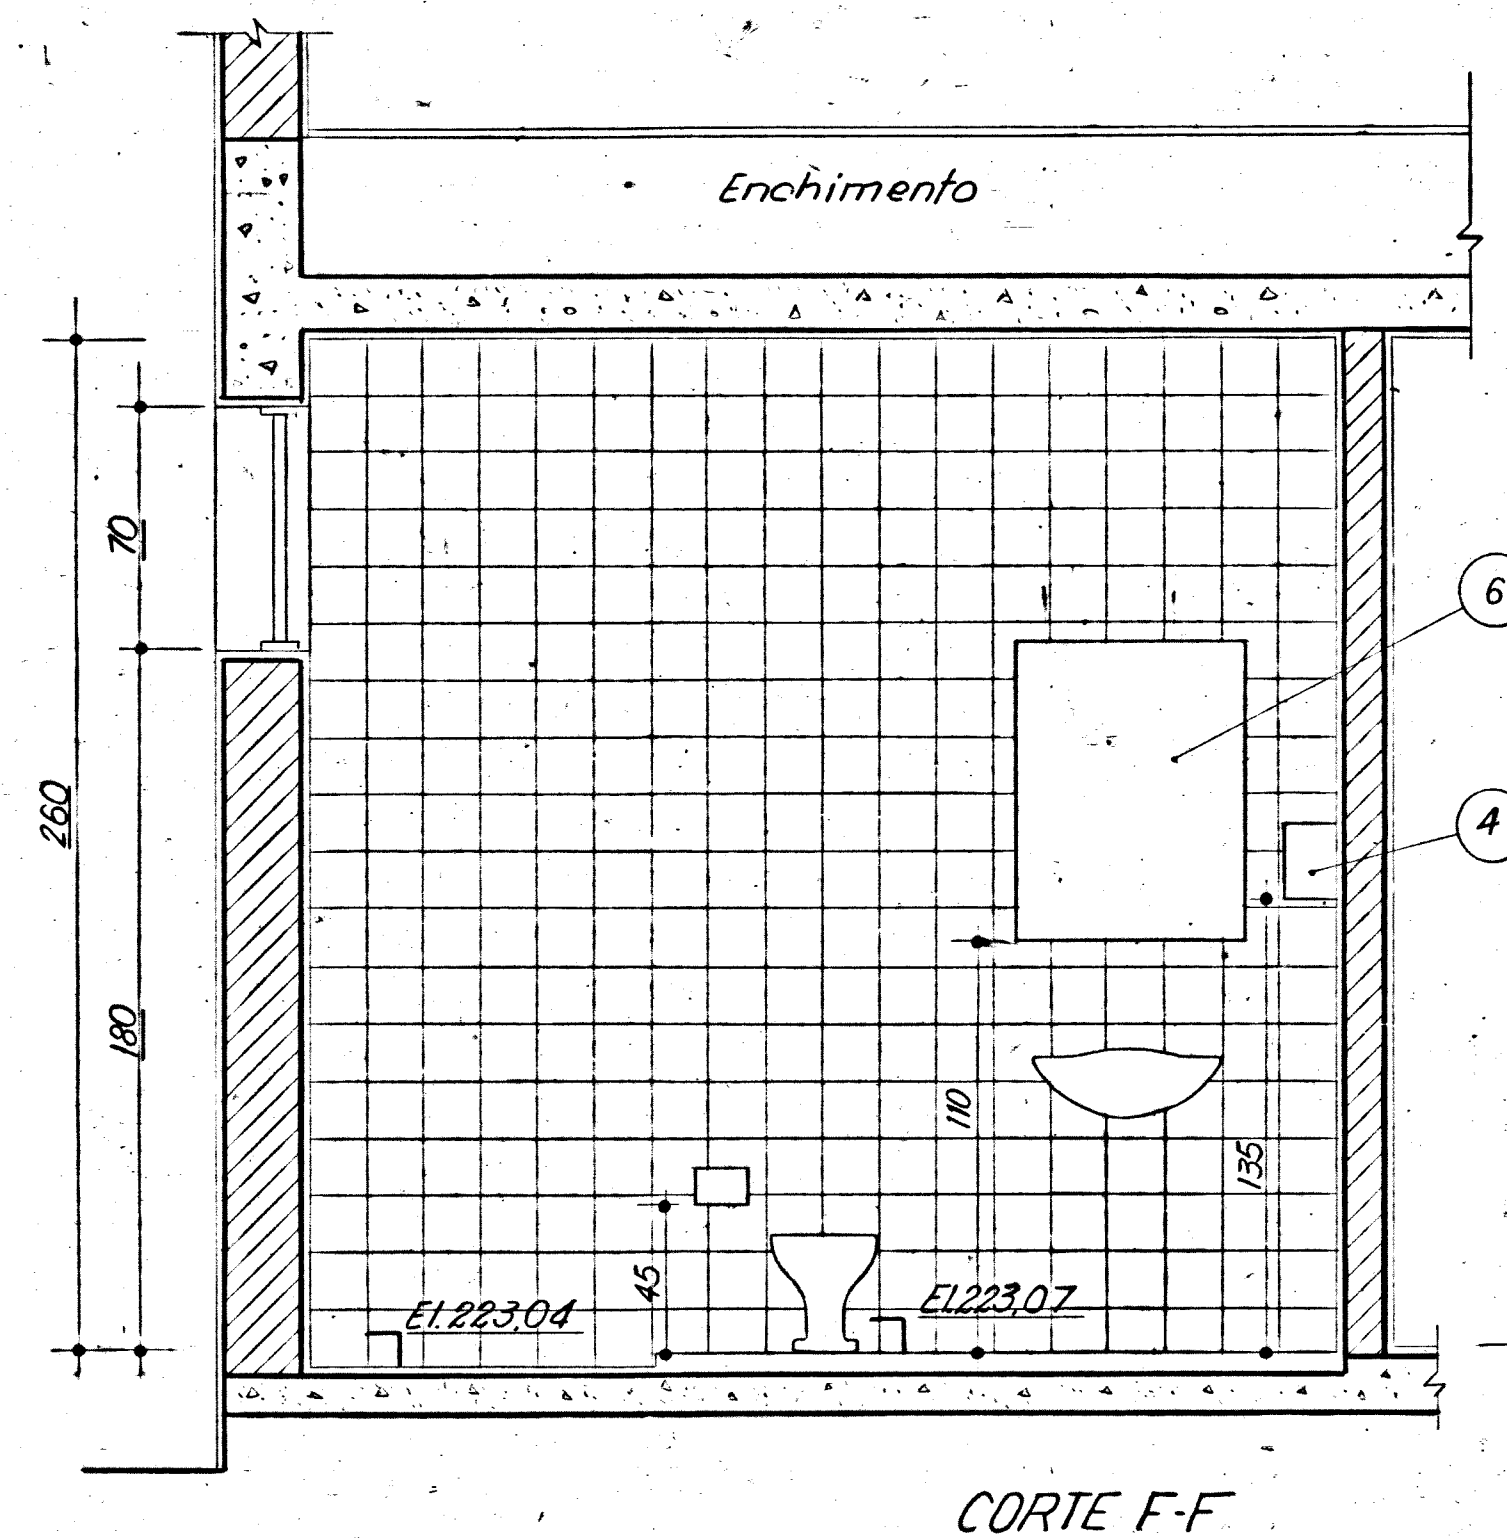


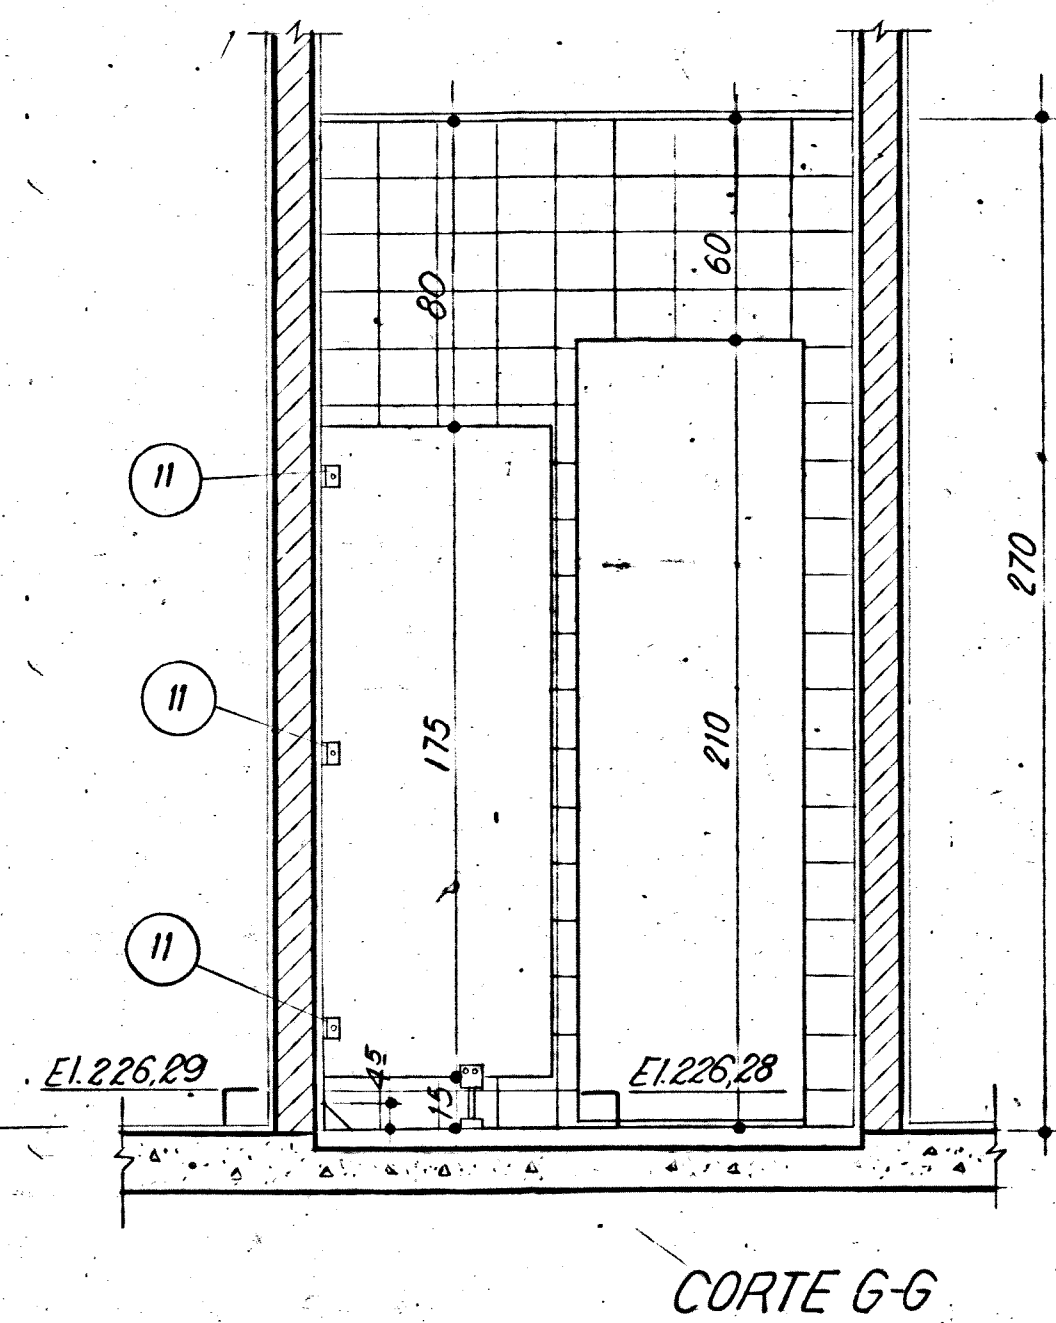

ESPECIFICAÇÃO DE MATERIAIS

- 1 - Bacia sanitária "CELITE" (L. Funcional), ou similar na cor branca.
- 2 - Lavatório "CELITE" ou similar, na cor branca.
- 3 - Papelreira "CELITE" ou similar na cor branca (h=45)
- 4 - Porta-toalha "LALEKLA" ou similar (h=135)
- 5 - Saboneteira tipo bola para sabão líquido (h=105)
- 6 - Espelho de 60x80cm (h=110)
- 7 - Chuveiro elétrico "LORENZETTI"
- 8 - Cabide "CELITE" ou similar na cor branca (h=150)
- 9 - Saboneteira "CELITE" ou similar na cor branca (h=120)
- 10 - Targeta de sobrepor "LA FONTE" ou similar.
- 11 - Cantoneira "LA FONTE"
- 12 - Painel divisorio em placa de marmorite.
- 13 - Porta PI-6, em compensado de cedro.
- 14 - Mictório "Celite" ou similar, na cor branca (h=60)

NOTAS

- 3 - Piso em cerâmica "Gail" de alta resistência, linha ambiente, série Duro Preto, com 24x11,5cm (cod. 9800), cor bege palha (cod. 60503), ou similar. Rodapé no mesmo material do piso (cod. 4000).
- 4 - Parede revestida com azulejo do tipo "CE-7030", ou similar, cor palha, com junta corrida nos 2 sentidos.
- 1 - Teto revestido com argamassa lisa, desempenada e pintada com tinta à base de PVA tipo "Decorint" na cor branca (cod. 3700) sobre "Seloparedes" (cod. 9811), ambas da "Ypiranga" ou similar.
- 3 - Teto rebaixado em gesso.


NOTAS

- 1 - Todas as cotas estão em centímetros, exceto onde indicado
- 2 - O registro de pressão, o chuveiro e as torneiras de pressão para os lavatórios serão da linha "Jade" com aerador "Celite" ou similar e acabamento cromado (tamanho: 1/2")

DESENHOS DE REFERÊNCIA

- Casa de Relés - Planta baixa-1º pav. --- 4529-DC-0300-P
- Casa de Relés - Planta baixa-2º pav. --- 4529-DC-0301-P
- Casa de Relés - Detalhes-folha 3-esquadradas --- 4529-DC-0309-P

LISTA DE MATERIAL N° 4529-LM-0300-P

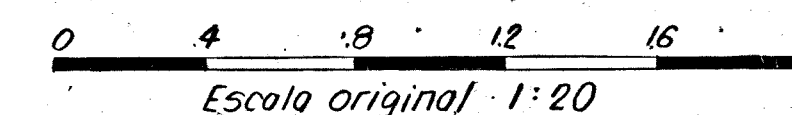

2	Revisado como construído	13/3/87	31/8/87
Rev. especific. de materiais nº 12 e especific. do piso e parede.			
Nº	DESCRIÇÃO	ASSIN.	DATA
	REVISÕES	IECO - ele	ITAIPU
PROJ.	VERIF.	APROV.	
DES. NELSON	VISTO	DATA 22/1/82	
IECO - ele COORDENADOR			
BRASIL ITAIPU PARAGUAY BINACIONAL			
SUBESTAÇÃO DA MARGEM DIREITA ARQUITETURA CASA DE RELÉS DETALHES-FOLHA 1-SANITÁRIOS			
ITAIPU BINACIONAL	DATA 27/01/82	4529-DC-0307-P	R2