




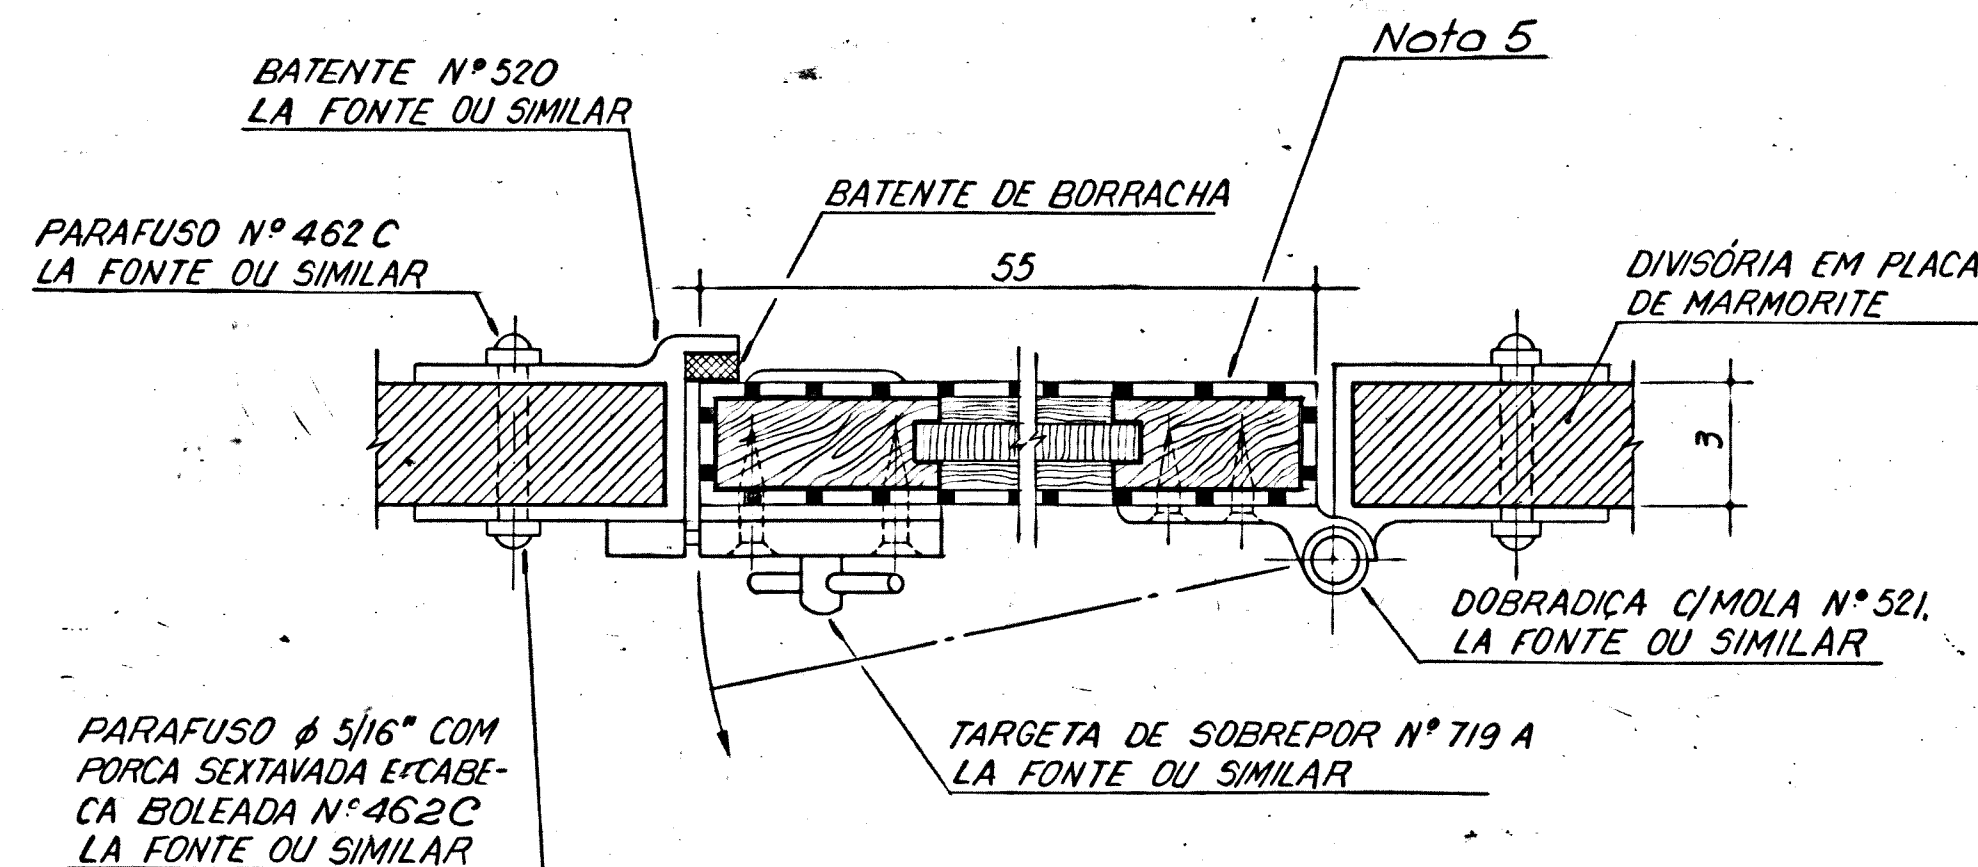


PORTA PIS
CORTE HORIZONTAL
Esc. 1:2

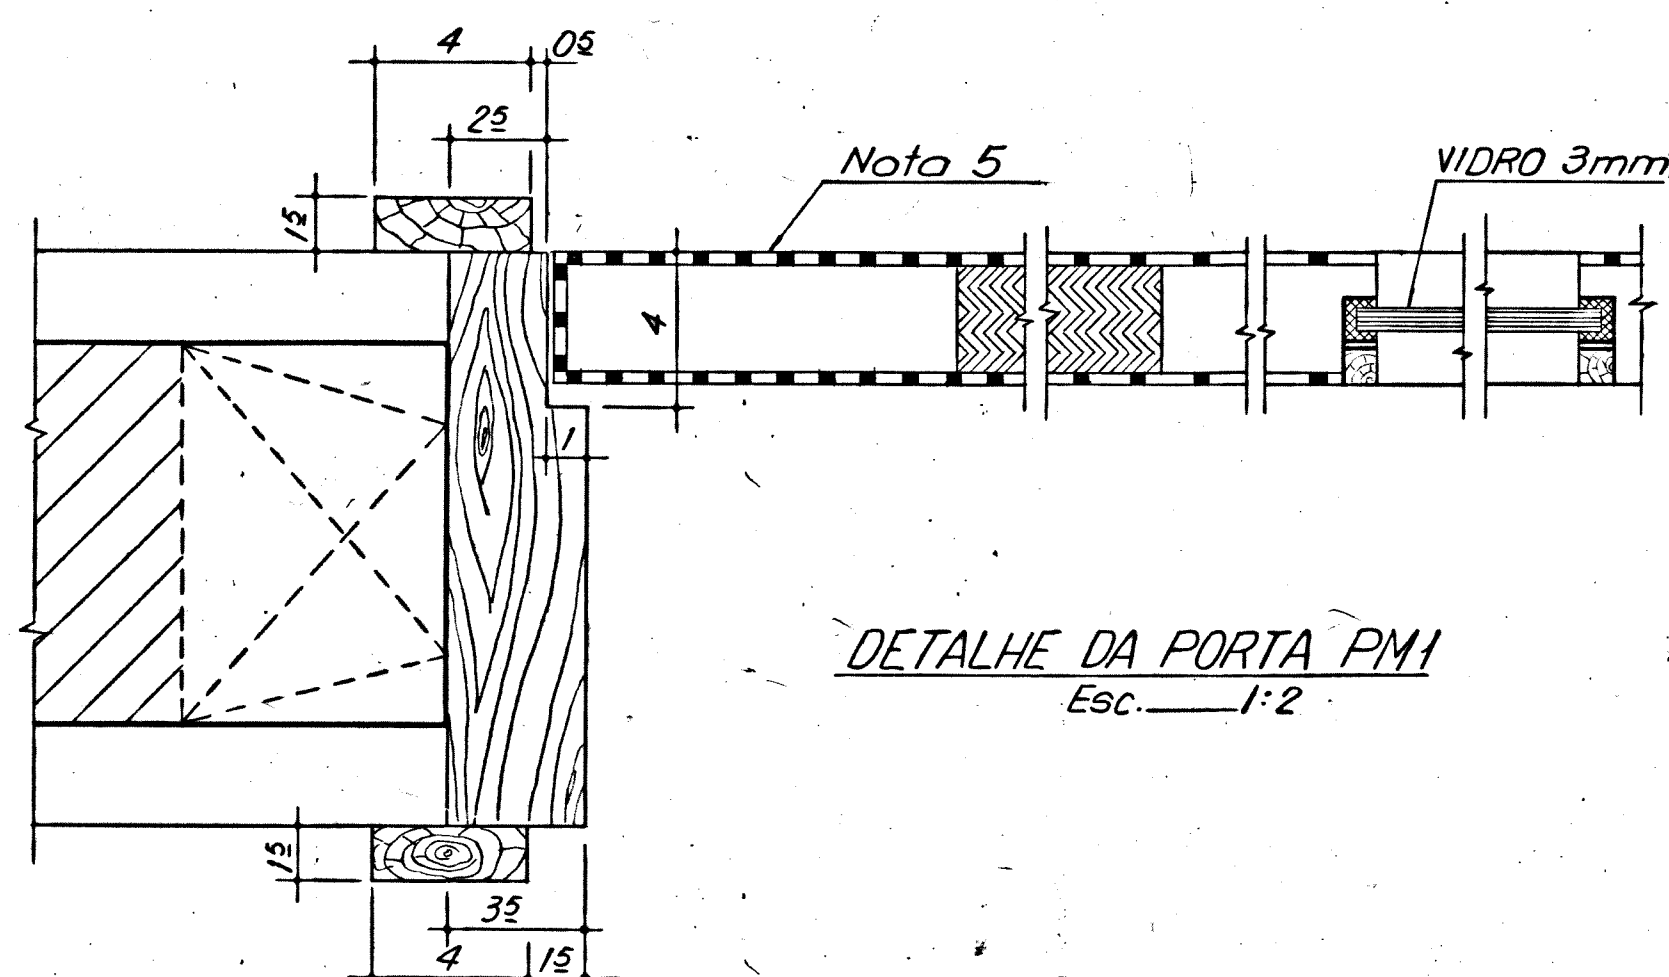


DETALHE DA PORTA PM1
Esc. 1:2

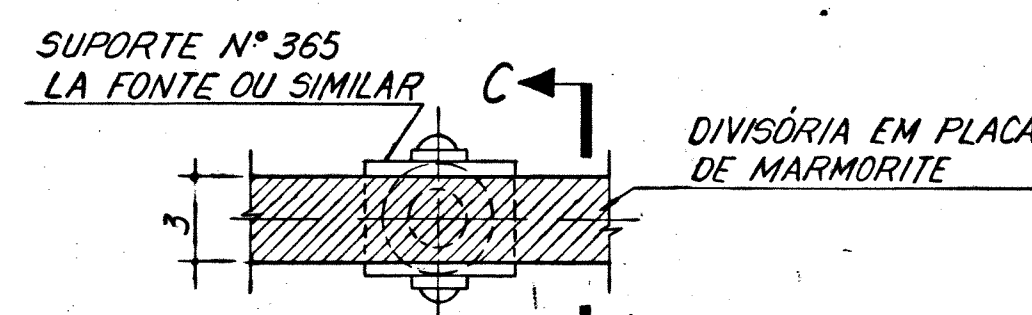


DETALHE A
SUPORTE DA DIVISÓRIA DO BANH.
Esc. 1:2,5

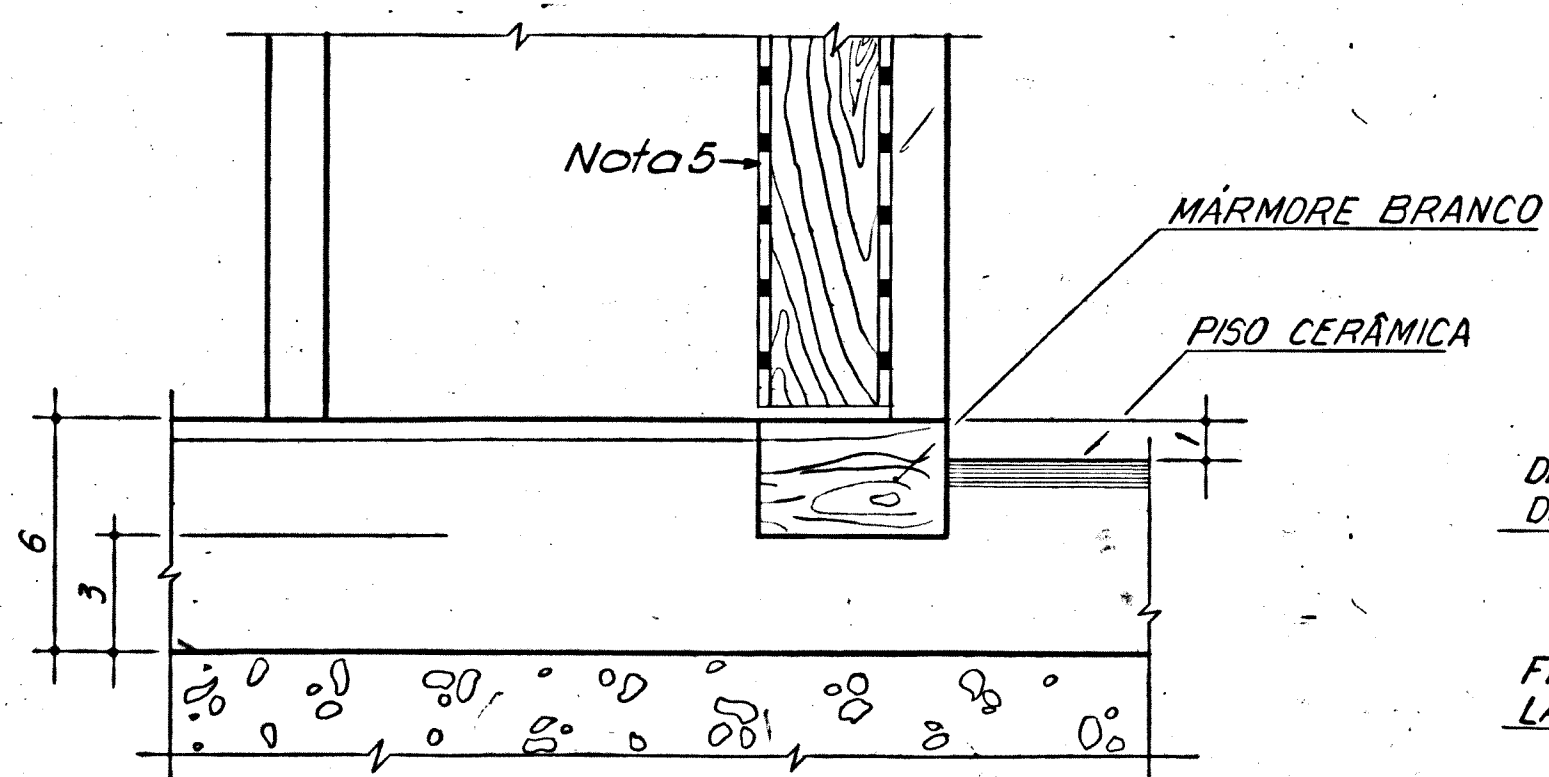

DETALHE DA SOLEIRA DE MARMORE
Esc. 1:20

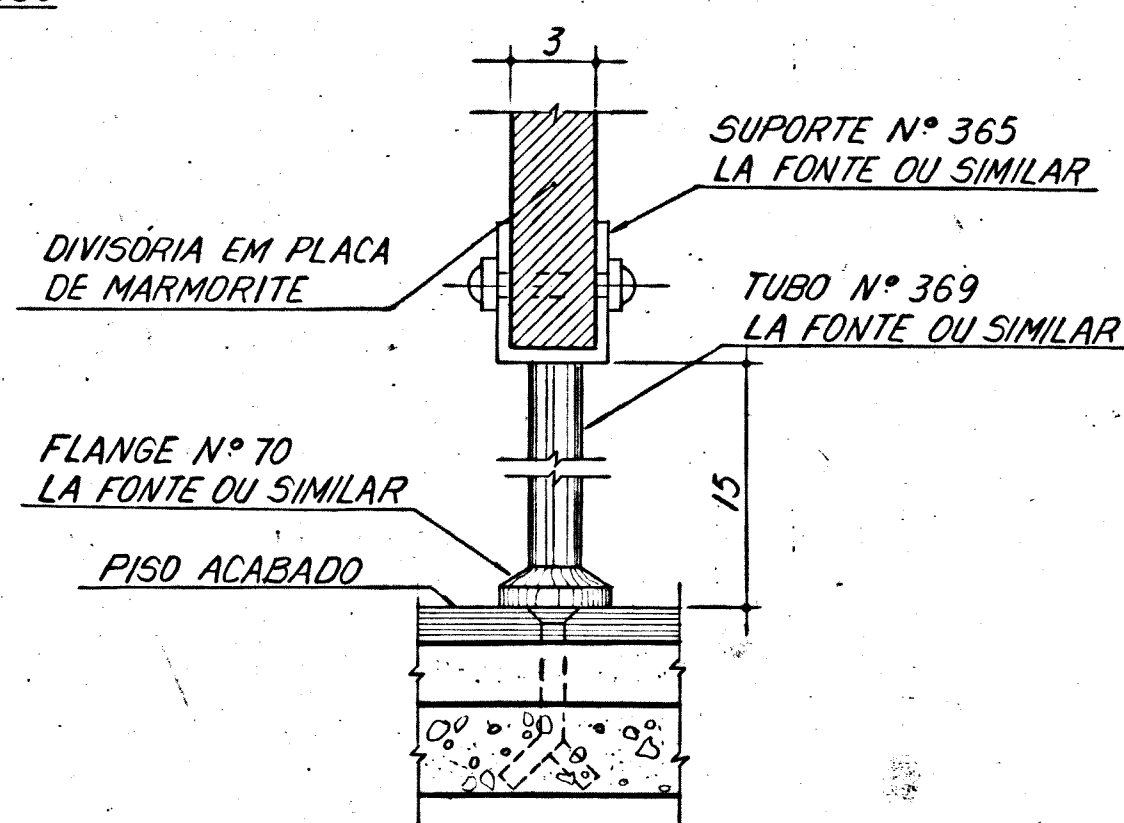


CORTE C-C
Esc. 1:25

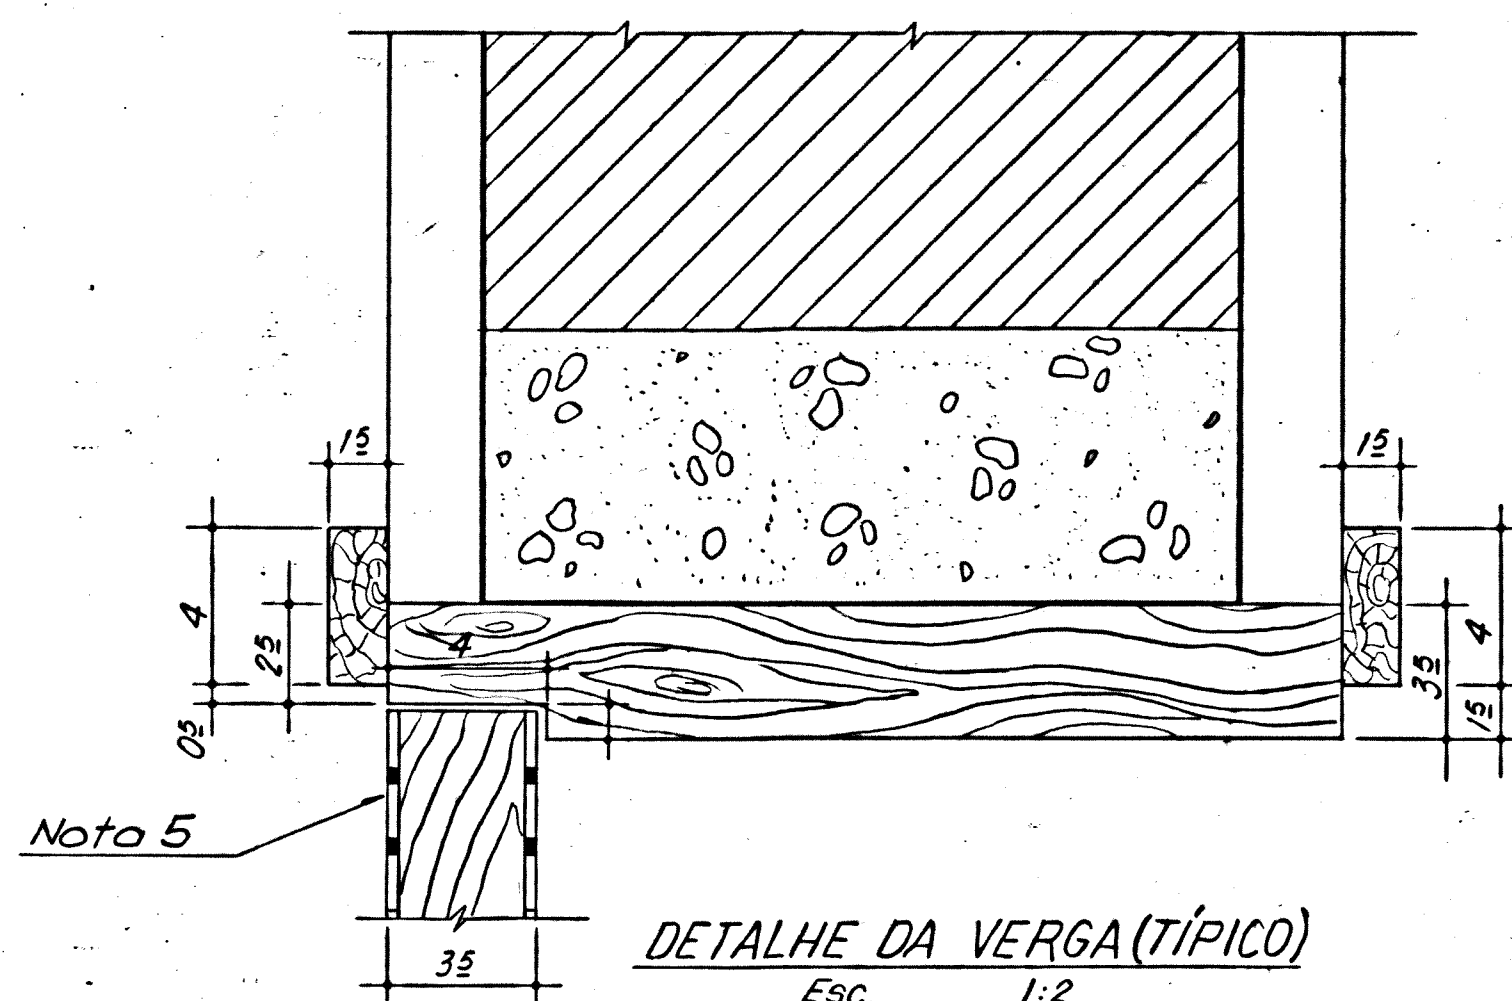


DETALHE DA VERGA (TÍPICO)
Esc. 1:2

TESTEIRA EM FERRO
TIPO 2" DE 1 1/4" x 1 1/4" x 1/8"

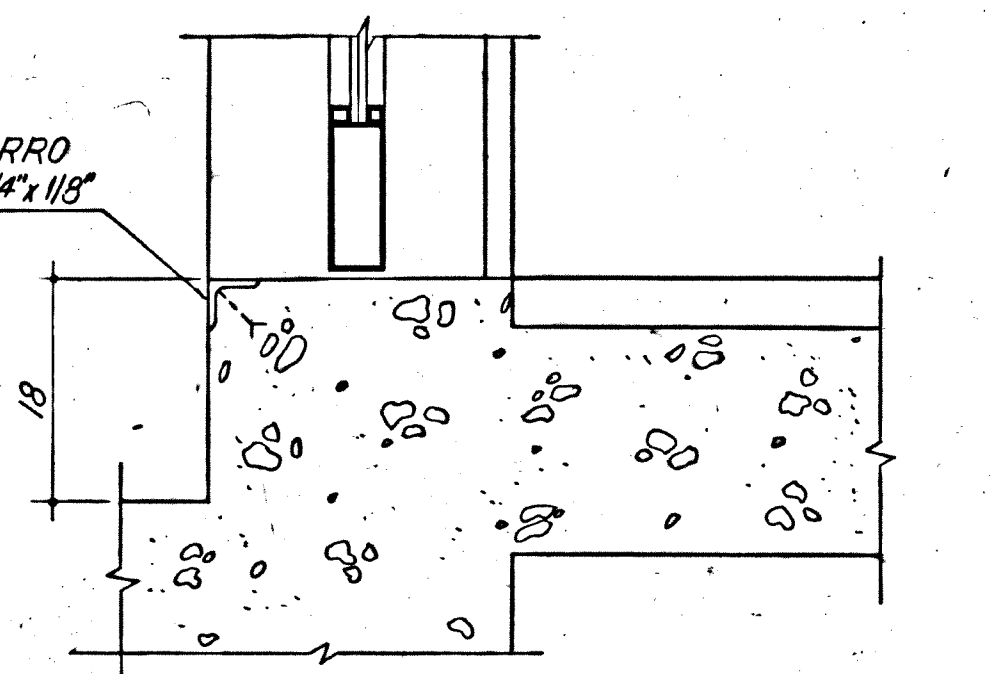

DETALHE DA SOLEIRA DE CONCRETO
PORTAS-PI E P6
Esc. 1:5

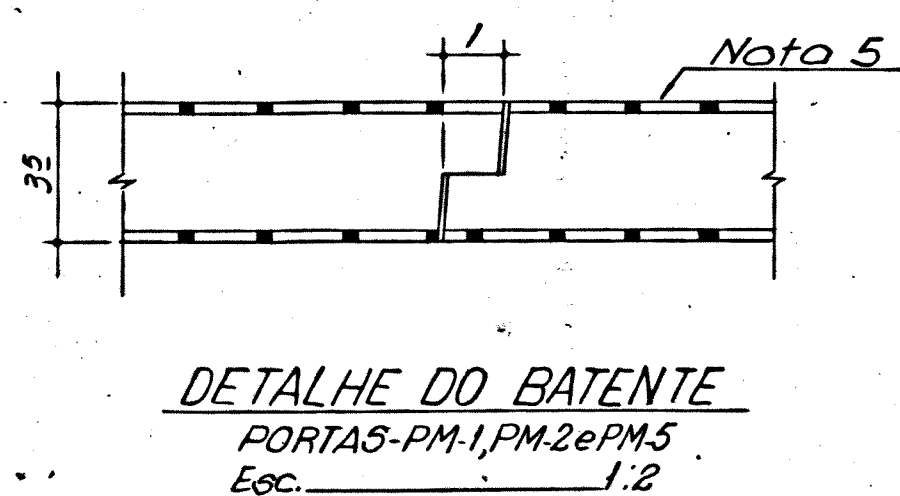

DETALHE DO BATENTE
PORTAS-PM1, PM2 e PM5
Esc. 1:2


NOTAS

- 1-Todas as medidas estão em centímetros, exceto quando indicadas de outra forma.
- 2-Todas as medidas deverão ser conferidas na obra.
- 3-Os detalhes da construção poderão ser modificados desde que sejam mantidos aspecto e funcionamento.
- 4-As guarnições, aduelas e alizares serão aparelhados com "nivelite" (COD 3511) e pintados com tinta esmalte tipo "vitrolac" (COD 2411), ambos da "VIRARANGA" ou similar na cor branca.
- 5-As folhas das portas serão em compensado de cedro pintadas em ambas as faces na cor branca com guarnições em canela ou equivalente para pintura à esmalte.

DESENHOS DE REFERÊNCIA

- Casa de Relés-Planta Baixa-1º Pav. 4529-DC-0300-P
- Casa de Relés-Planta Baixa-2º Pav. 4529-DC-0301-P
- Casa de Relés-Corte A-A e B-B 4529-DC-0302-P
- Casa de Relés-Corte C-C e D-D 4529-DC-0303-P
- Casa de Relés-Detalhes-Folha 3-Esquadrões 4529-DC-0309-P

LISTA DE MATERIAL N° 4529-LM-0300-P

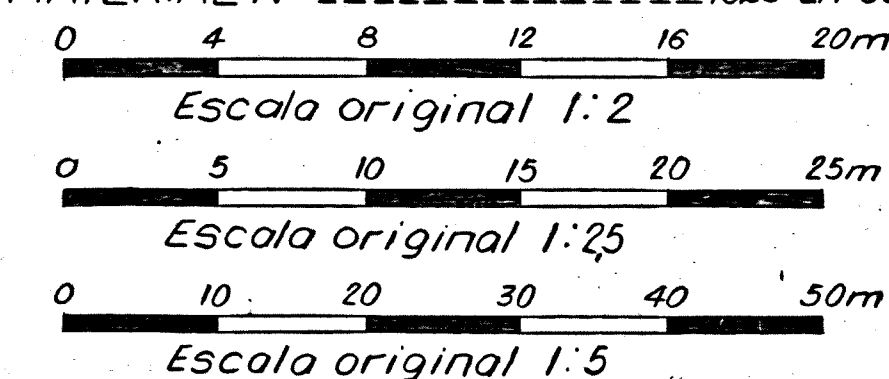

COMO CONSTRUÍDO

Nº	DESCRIÇÃO	ASSIN.	DATA	ASSIN.	DATA
REVISÕES		IECO-ele	ITAIPU		
PROJ.	VERIF.	APROV.			
DES.	VISTO	DATA	22/11/82		
IECO-ele COORDENADOR					
BRASIL ITAIPU PARAGUAY BINACIONAL					
SUBESTAÇÃO DA MARGEM DIREITA ARQUITETURA, CASA DE RELES DETALHES-FL5-ESQ. DE MADEIRA					
ITAIPU BINACIONAL		DATA 27/01/82	4529-DC-0311-P		R0