



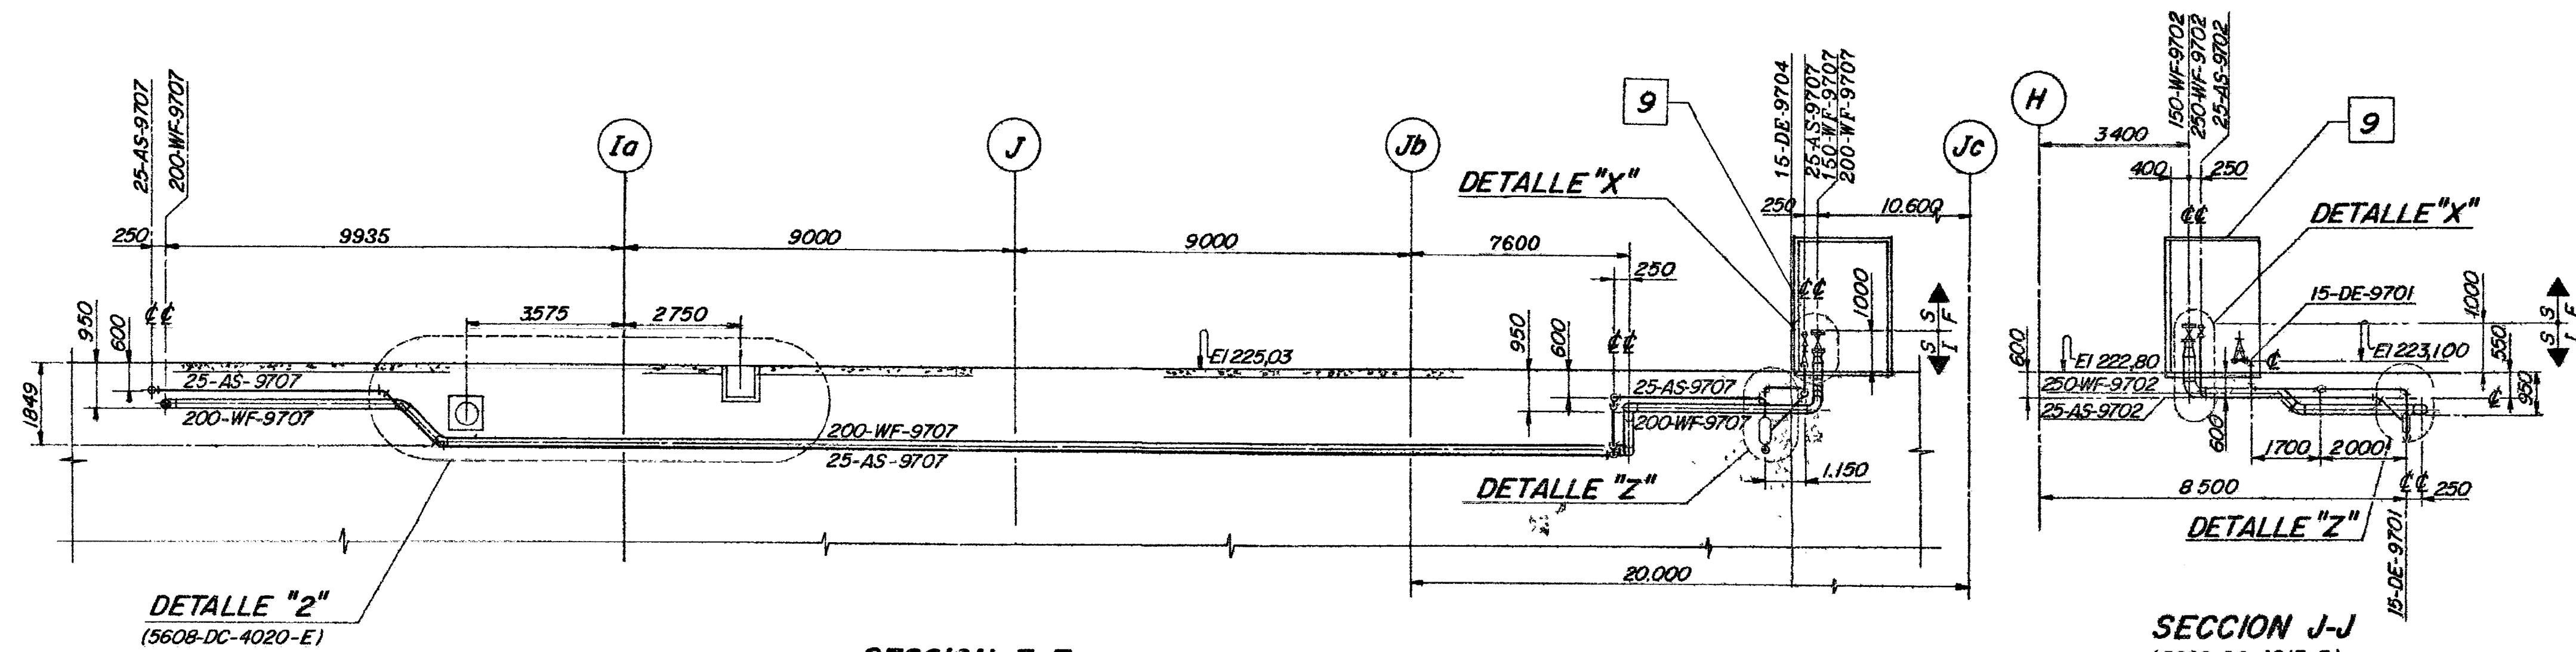


SECCION E-E
(5608-DC-4021-E y 4022-E)
Escala 1/100


SECCION J-J
(5608-DG-4017-E)
Escala 1/100

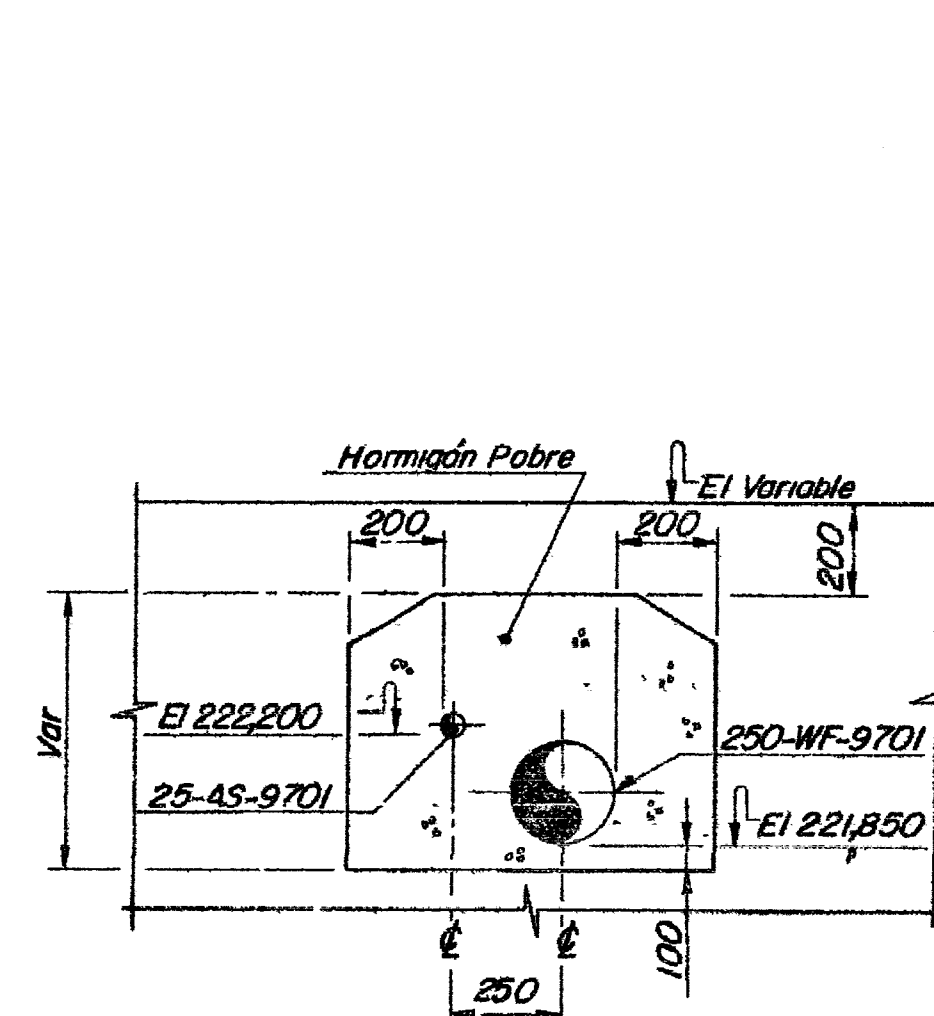


DETALLE CRUCE CARRETERA
SECCION e-e
(5608-DG-4020-Ey 4023-E)
Sin Escala

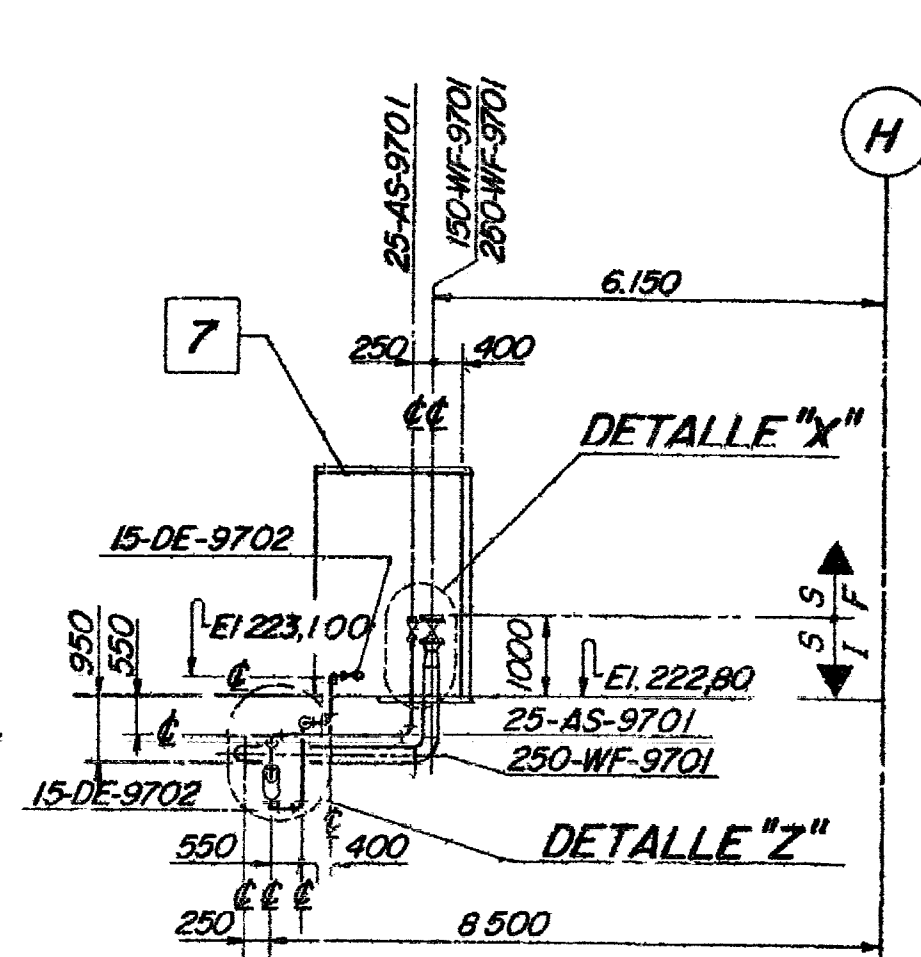

SECCION K-K
(5608-DC-4018-E)
Escala 1/100

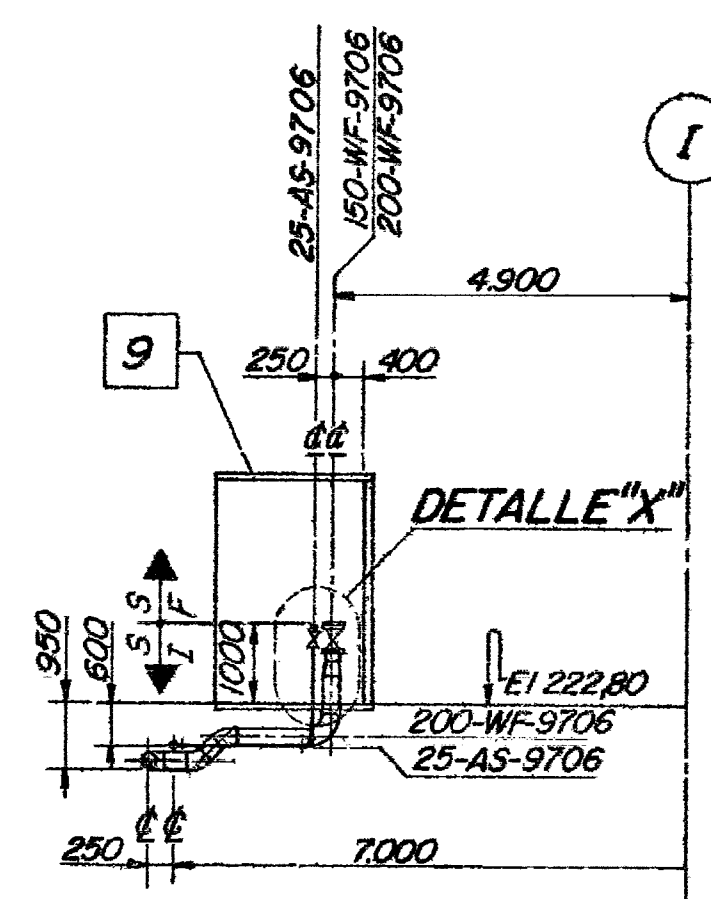

SECCION M-M
(5608-DC-4019-E)
Escala 1'100

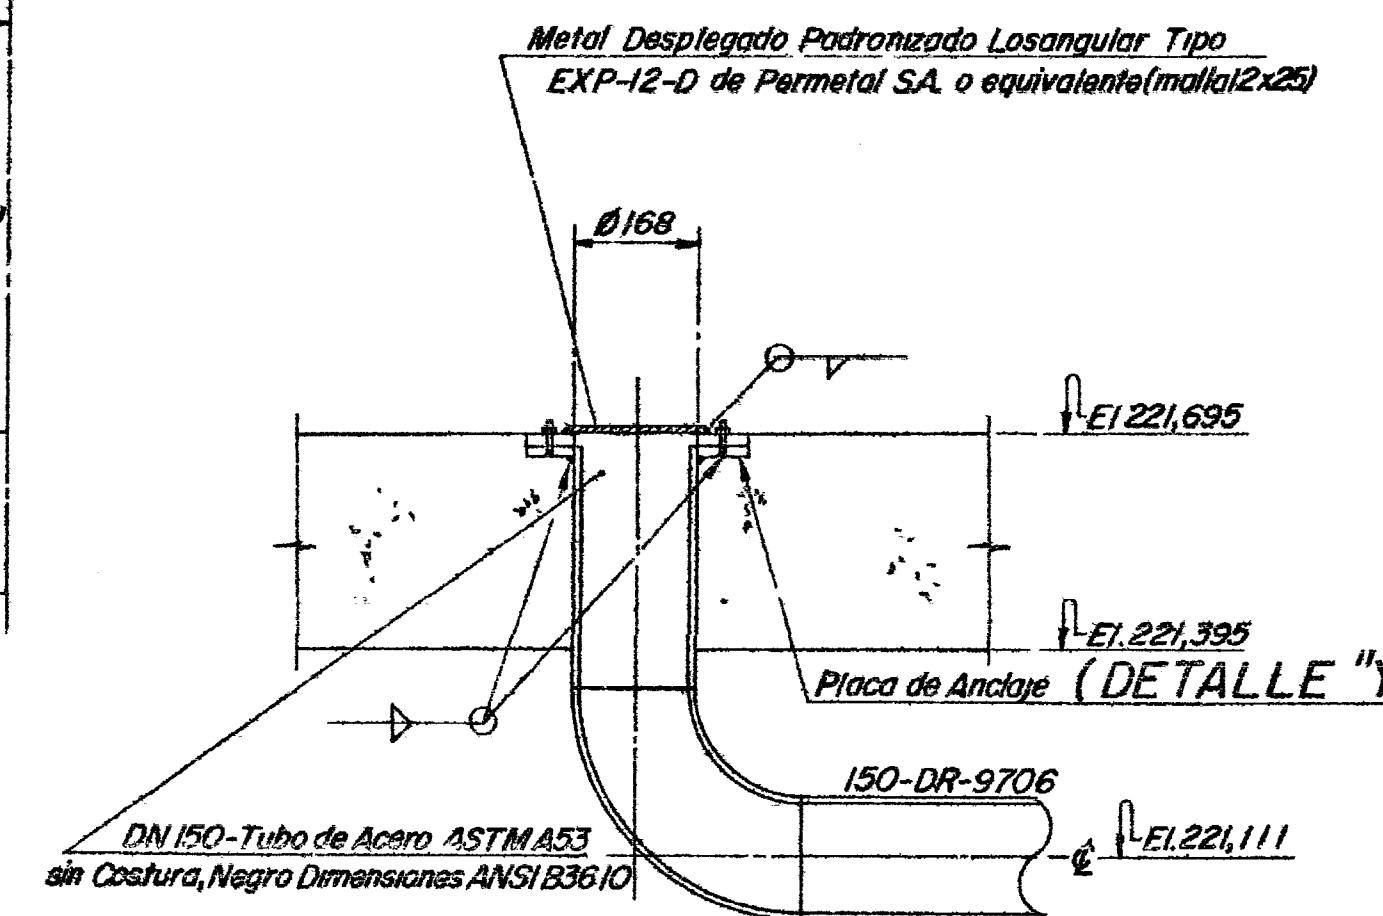


DETALLE W
(5608-DC-4022-E)
Sin Escala


NOTAS:

- 1 - Para Símbolos y Notas Generales ver plano 5608-DC-4025-E
- 2 - Para Planos de Referencia ver plano 5608-DC-4016-E
- 3 - Los ítems indicados en el Detalle Z, corresponden a las piezas de fabricación de los separadores Aire-Agua y están listados en 5608-LM-4017-E, 5608-LM-4018-E, 5608-LM-4020-E y 5608-LM-4022-E, respectivamente.


Ddc.Nº	2953, 3331, 9263
RAP's	
DFO's	
REV.	"M1A"

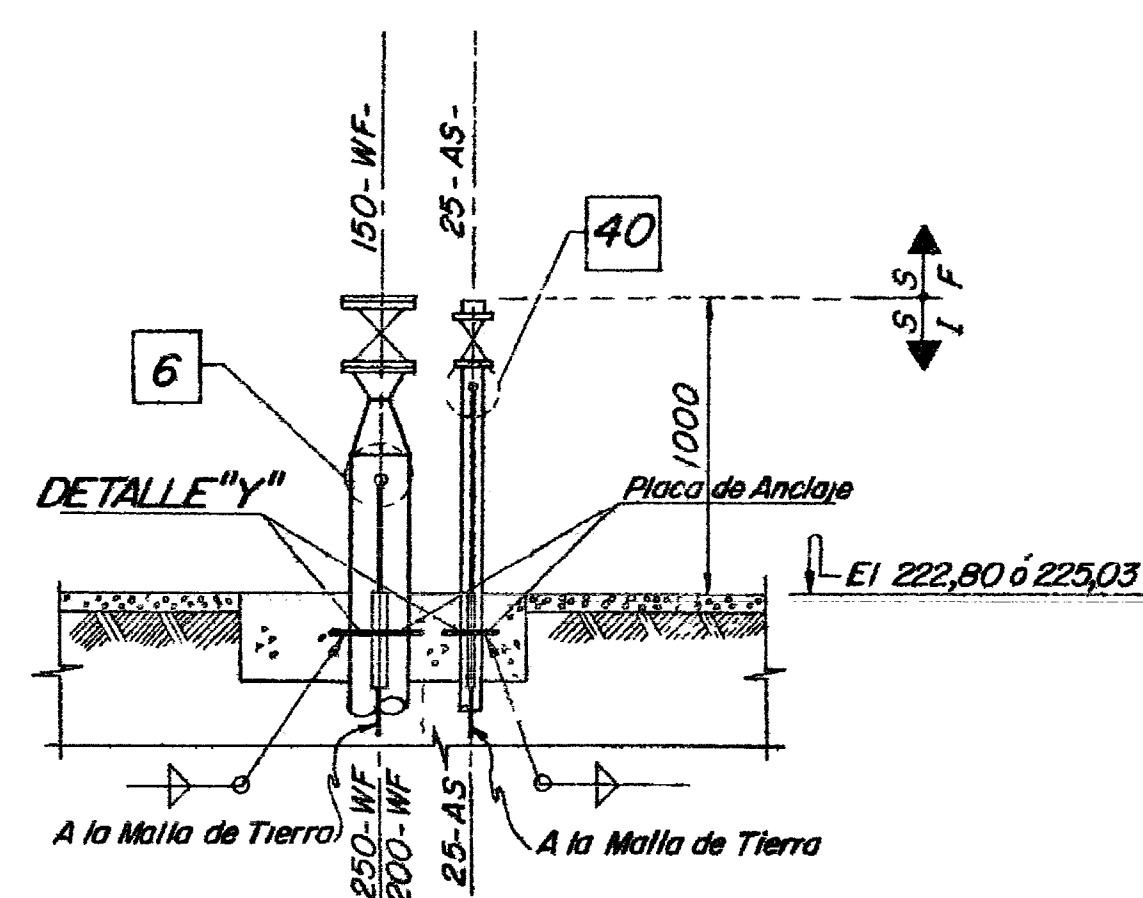

DETALLE X
Sin Escala

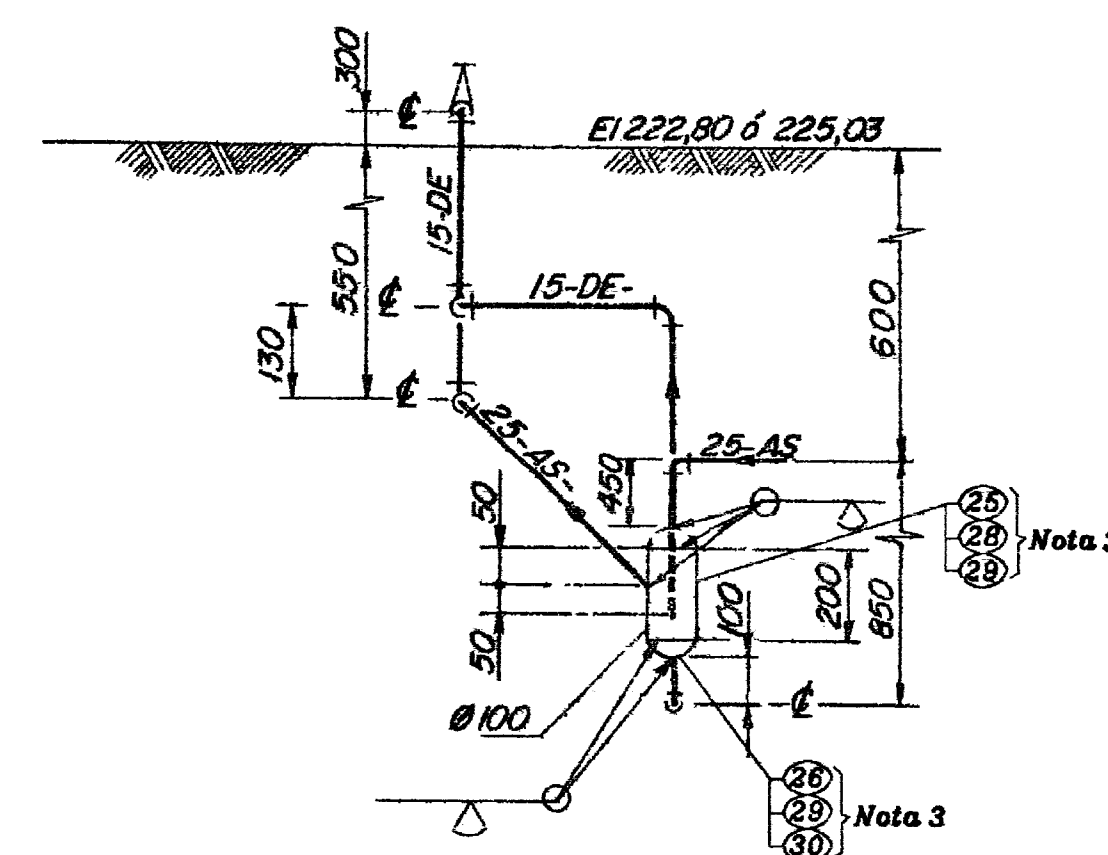

DETALLE Z
(5608-DC-4022-E y 4023-E)
Sin Escala

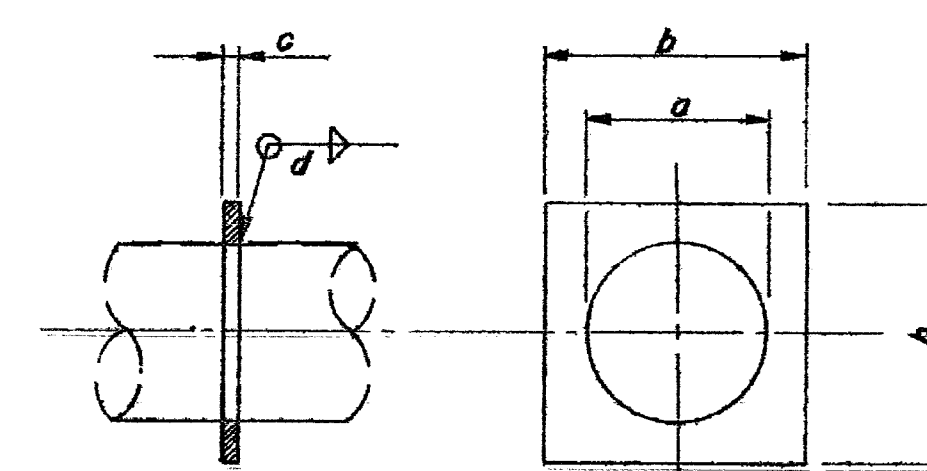

DN	a	b	c	d
25	36	100	3,75	3
100	117	240	6,35	5
150	172	300	6,35	5
200	226	370	6,35	5
250	272	430	6,35	5

DETALLE Y
Sin Escala

2	REVISADO P/ INCORPORACION DE DISP. DE CAMPO.	VLM	ENEE-DT	30.03.07	
1	REV. DIGITAL. COORD. A/B-7/8.6-13a16. INCORPORADA REVISAO "M" (COMO CONSTRUIDO)	CRF/VLM	ENEE-DT	31.08.00	
Nº	DESCRIPCION	FIRMA	FIRMA	FIRMA	FECHA
REVISIONES		ECAP	ECO-etc	ITAIPU	
PROY	VISTO	INSP	APROB		
DIB	APROB	VISTO	FECHA		
VERIF	FECHA				
II grupo consultor alto parana		IECO - etc COORDINADOR			
IECO-etc		Electropar S.R.L.			
PARAGUAY		ITAIPU BINACIONAL		BRASIL	
SUBESTACION MARGEN DERECHA					
SISTEMA DE PROTECCION CONTRA INCENDIO					
SECTORES 1 y 2- PATIO 66Kv y 220 Kv					
TENDIDO DE TUBERIAS					
SECCIONES Y DETALLES - HOJA 10/10					
ITAIPU BINACIONAL		VISTO		FECHA	
5608-DC-4024-E		R2			