
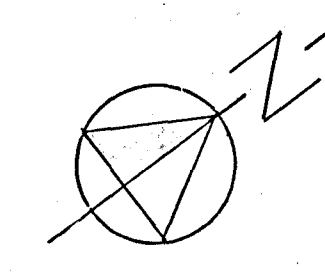


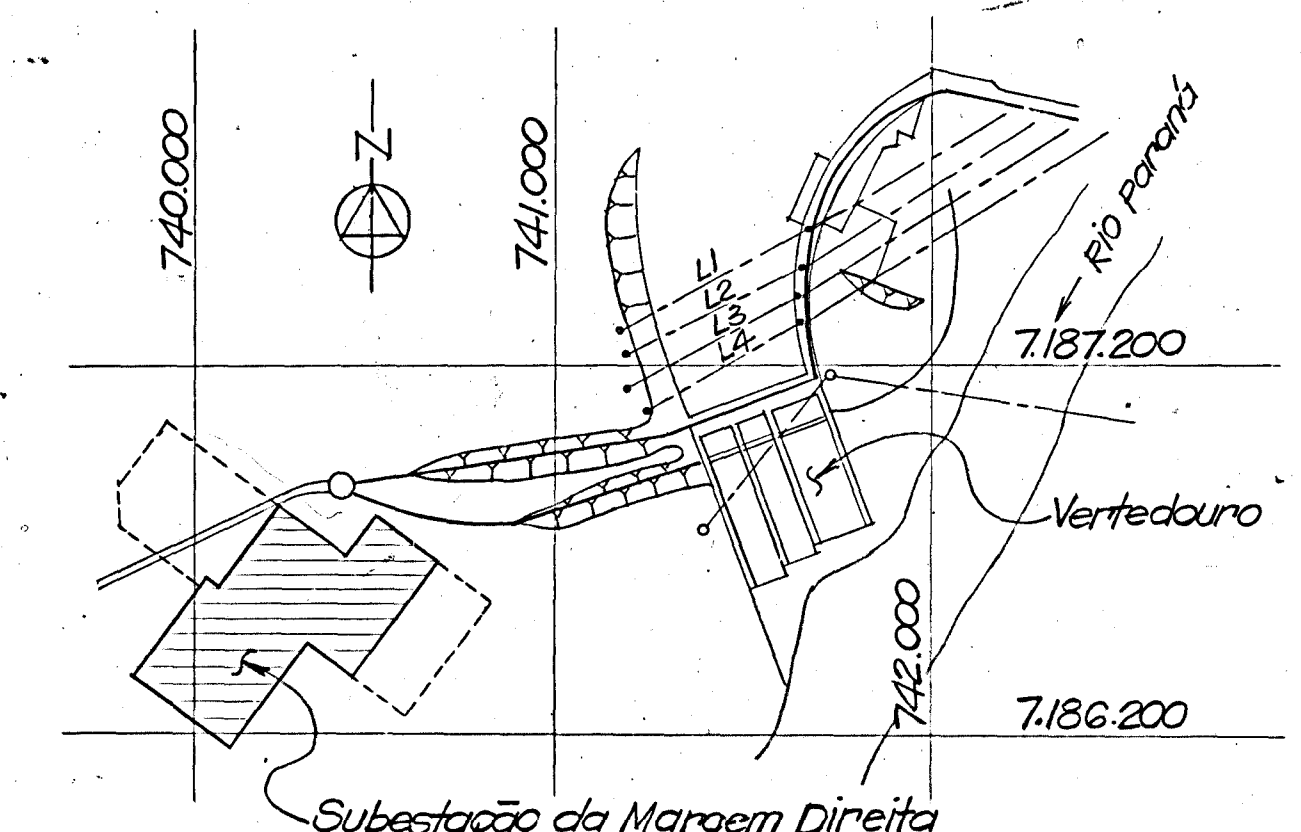

PLANTA CHAVE
Sem Escala

SÍMBOLOS:

- Valeta
- CX - Caixa de Visita
- B - Bueiro
- Rede Pluvial Subterrânea
- Saída da Rede Pluvial
- Dreno Subterrâneo
- Cimento dos Drenos
- Exo Elétrico

NOTAS:

- 1- Dimensões em metros, exceto onde indicado.
- 2- Todas as dimensões referem-se as linhas de centro.
- 3- Todos os drenos terão cimento de 0,5 % no sentido indicado.
- 4- As elevações indicadas, referem-se ao fundo da canaleta.
- 5- Para demais Seções e Detalhes veja Des. 4562-DC-0301-P.
- 6- As elevações dentro de retângulos se referem do fundo das canaletas no RT. da estrada.

DESENHOS DE REFERÊNCIA:

- Drenagem 2ª Fase - Cxs. de Visita e Bueiros-Formas 4564-DC-0300-P
- Terraplenagem-Planta 4511-DC-0300-P
- Estradas de Serviço-Planta e Seções 4510-DC-0300-P
- Drenagem 2ª Fase-Elev. Esquema 4512-DC-0303-P
- Drenagem 2ª Fase-Redes de Drenagem 4512-DC-0304-P
- Drenagem 2ª Fase-Cxs. de Visita-Formas 4514-DC-0316-P
- Drenagem 2ª Fase-Redes de Drenagem 4562-DC-0300-P
- Drenagem 2ª Fase-Seções e Detalhes 4562-DC-0301-P
- Drenagem 2ª Fase-Canal de Descarga 4512-DC-0305-P
- Dissipador de Energia-Formas-220 kV 4564-DC-0301-P
- Compatibilização de Drenaje 2ª Fase-Pátio 500 kV 4512-DF-33005-E
- Oren. 2ª Fase-RED IIIA-Utilização de Caja CX20 y 23 4512-DF-33005-E
- Red de Drenaje-2ª Fase-Compatibilização de Proyecto 4512-DF-33004-E

Escala original 1:50
0 25 50 75 100 125 m
Escala original 1:1250
0 25 50 75 100 125 m


Nº	DESCRIÇÃO	ASSIN.	DATA	ASSIN.	DATA
R8	Revisão como construído		21/11/81		9/11/81
R7	Revisão geral dos níveis das valetas das estradas		21/11/81		10/6/81
R6	Relocação Rede III B, CX 20, CX 22, CX 23, e modif. de drenos subter. conforme construído.		21/11/81		28/01/82
R5	Modif. vértice próximo eixo 20.		21/11/81		28/01/82
R4	Modificada locação CX 15.		21/11/81		7/4/82
R3	Onde indicado		21/11/81		7/4/82
R2	Revisão geral		21/11/81		24/11/81
R1	Revisão geral		21/11/81		21/11/81

Nº	REVISÕES	IECO - ele	ITAIPU
PROJ.	VERIF.	APROV.	
DES.	VISTO	DATA	7/11/81

IECO - ele
COORDENADOR
BRASIL
ITAIPU
BINAUCIONAL
PARAGUAY

SUBESTAÇÃO DA MARGEM DIREITA
DRENAGEM - 2ª FASE
PLANTA

ITAIPU BINAUCIONAL	VISTO	DATA	4512-DC-0302-P	R9
		15.10.81		

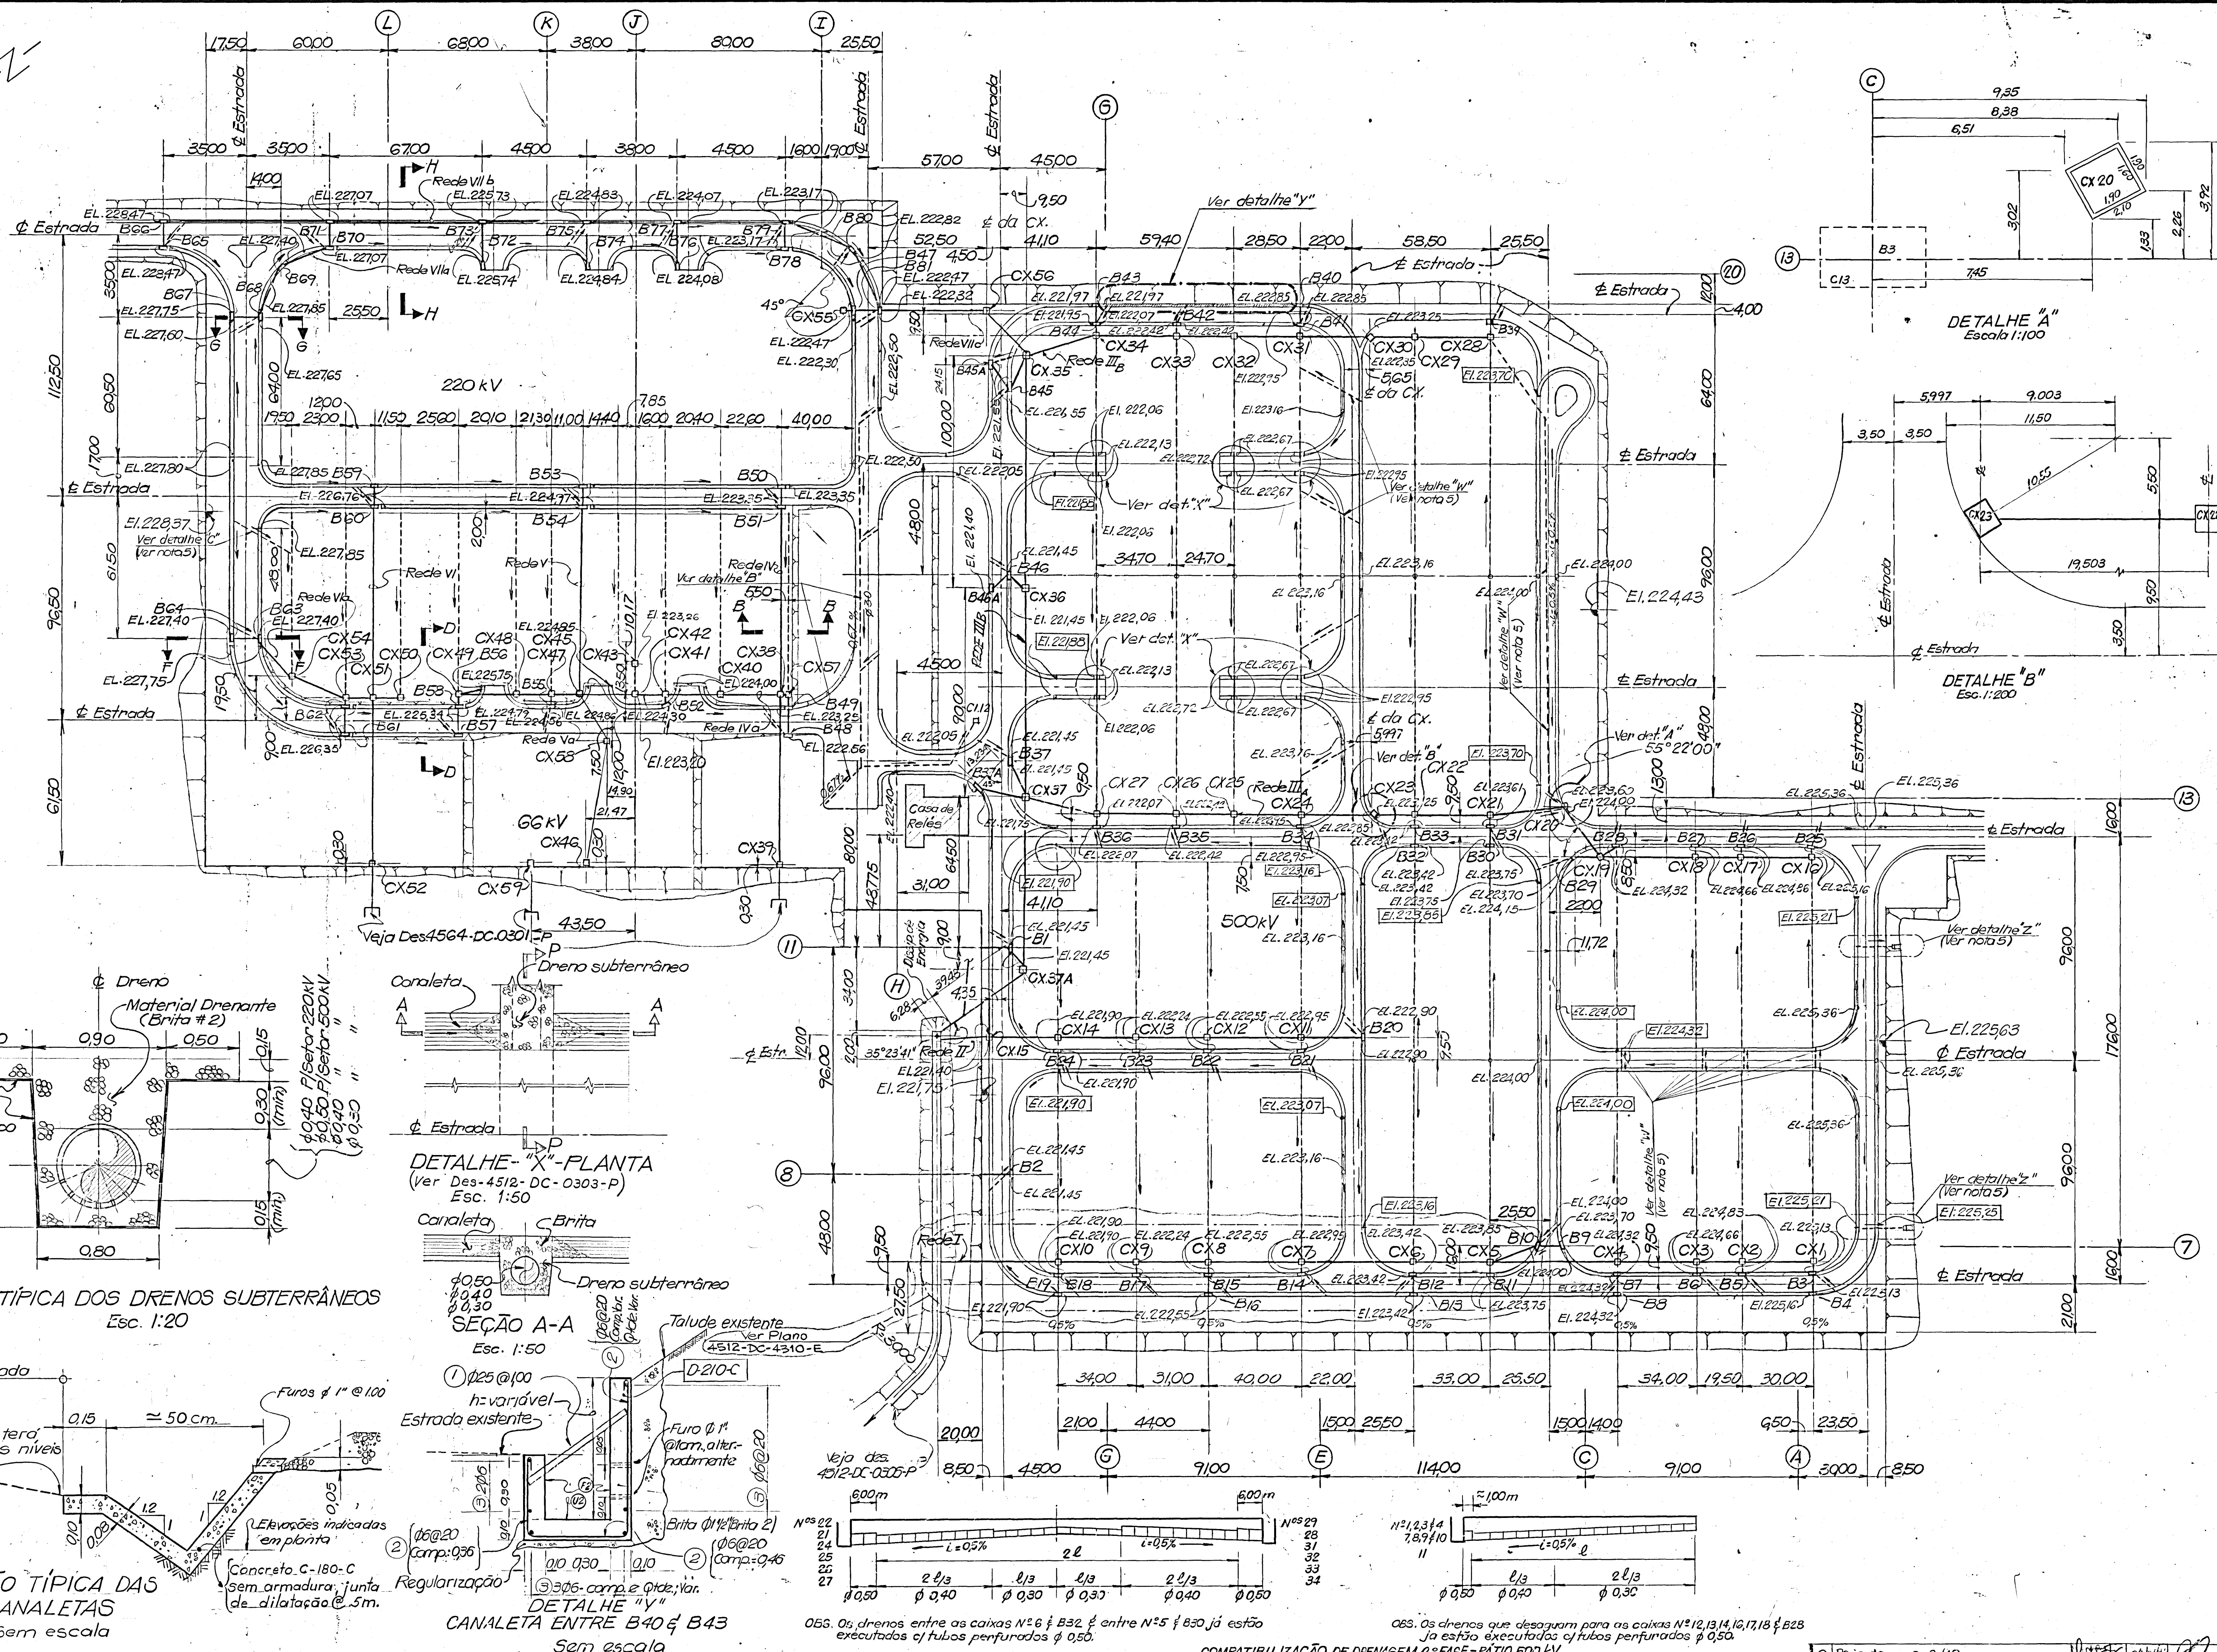

Obs. Os drenos entre as caixas N° 6 e B32 e entre N° 5 e B30 já estão executados e os tubos perfurados φ 0,50.

Obs. Os drenos que desaguam para as caixas N° 12, 13, 14, 15, 16, 17, 18 e B28 já estão executados e os tubos perfurados φ 0,50.

COMPATIBILIZAÇÃO DE DRENAGEM 2ª FASE - PÁTIO 500 KV