
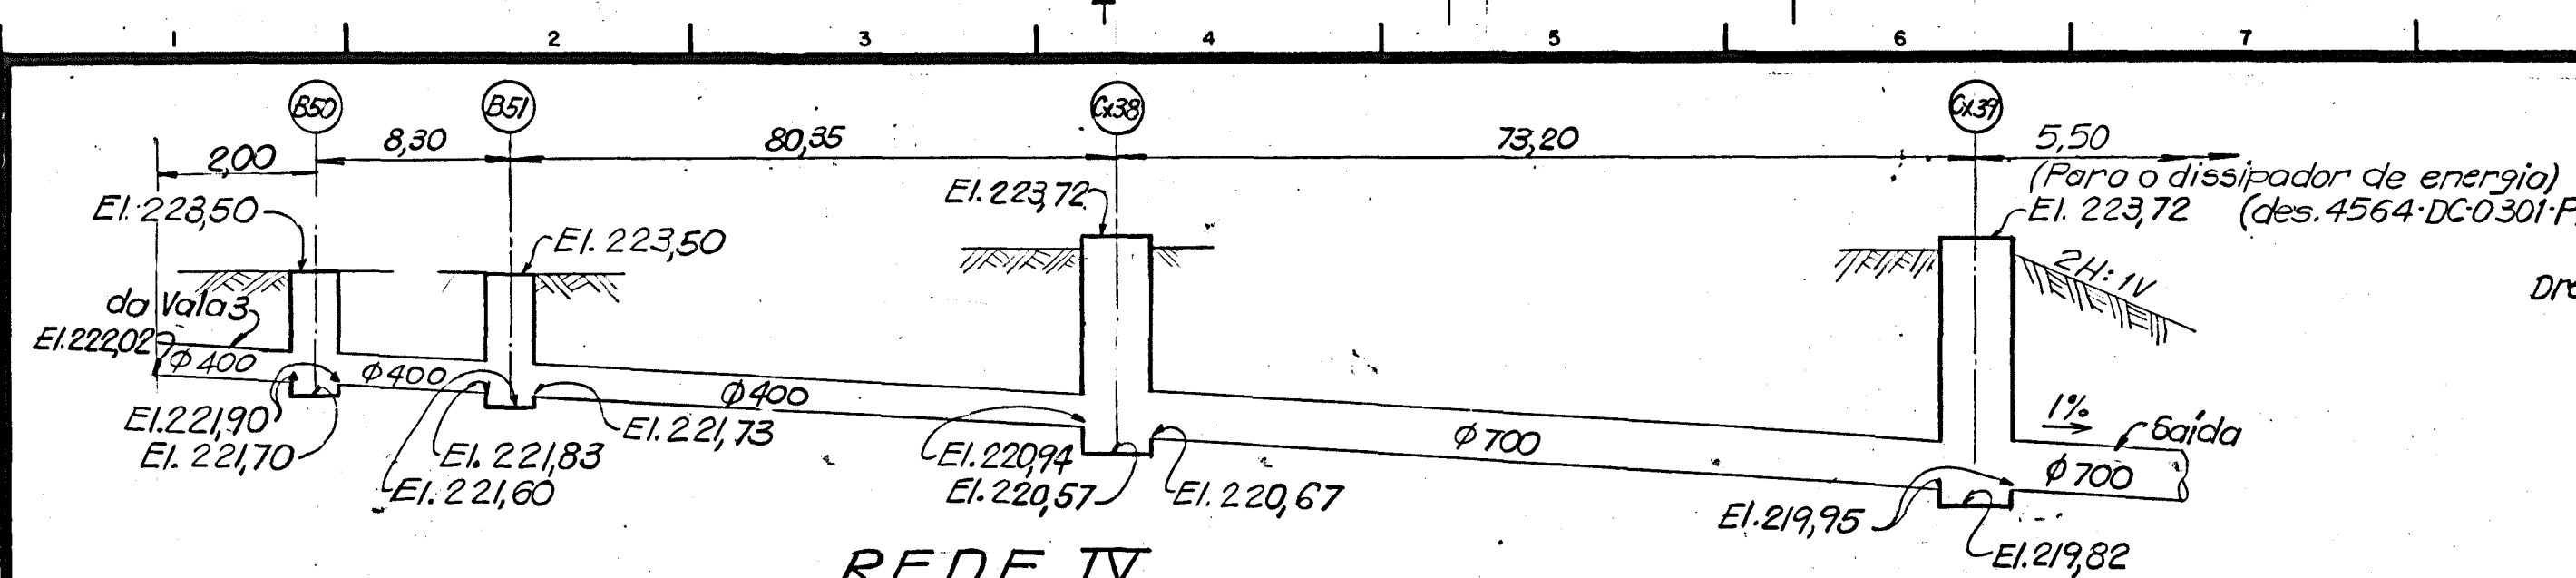
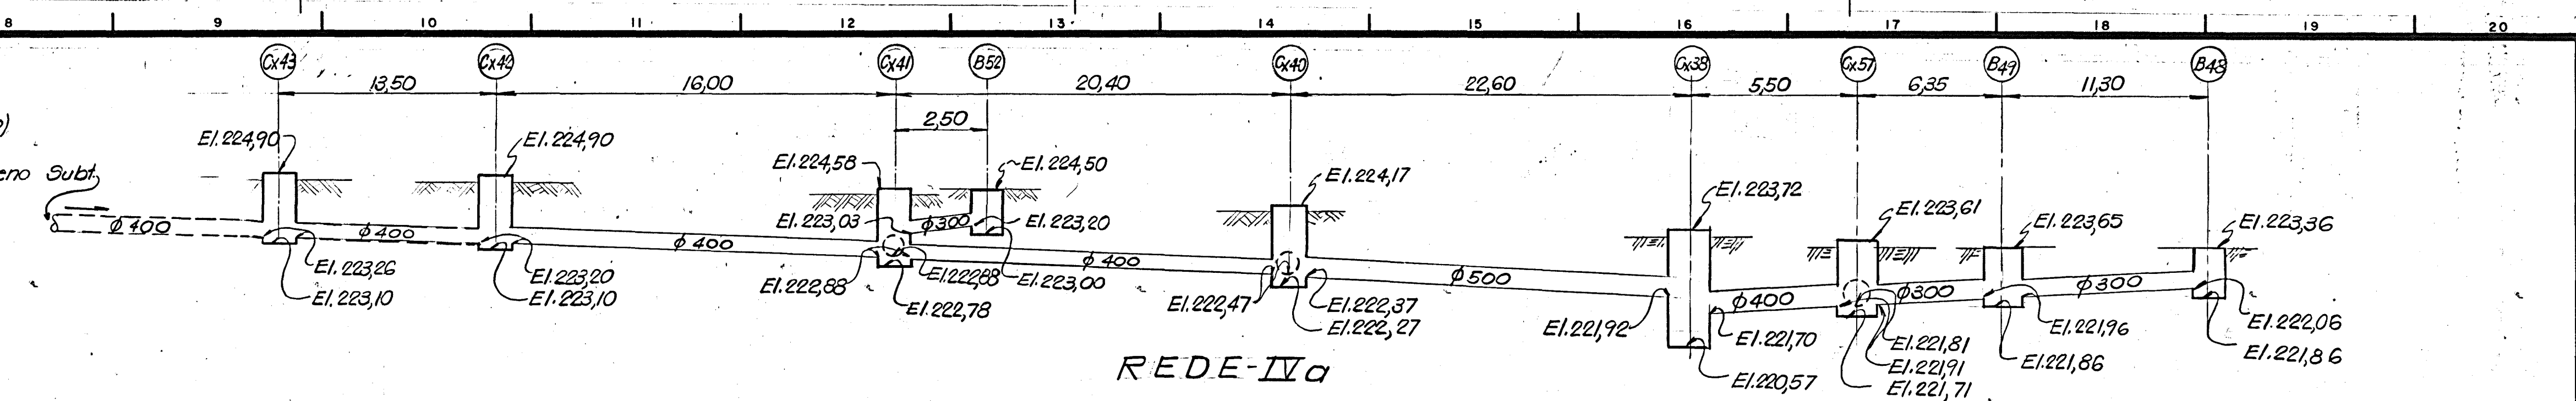
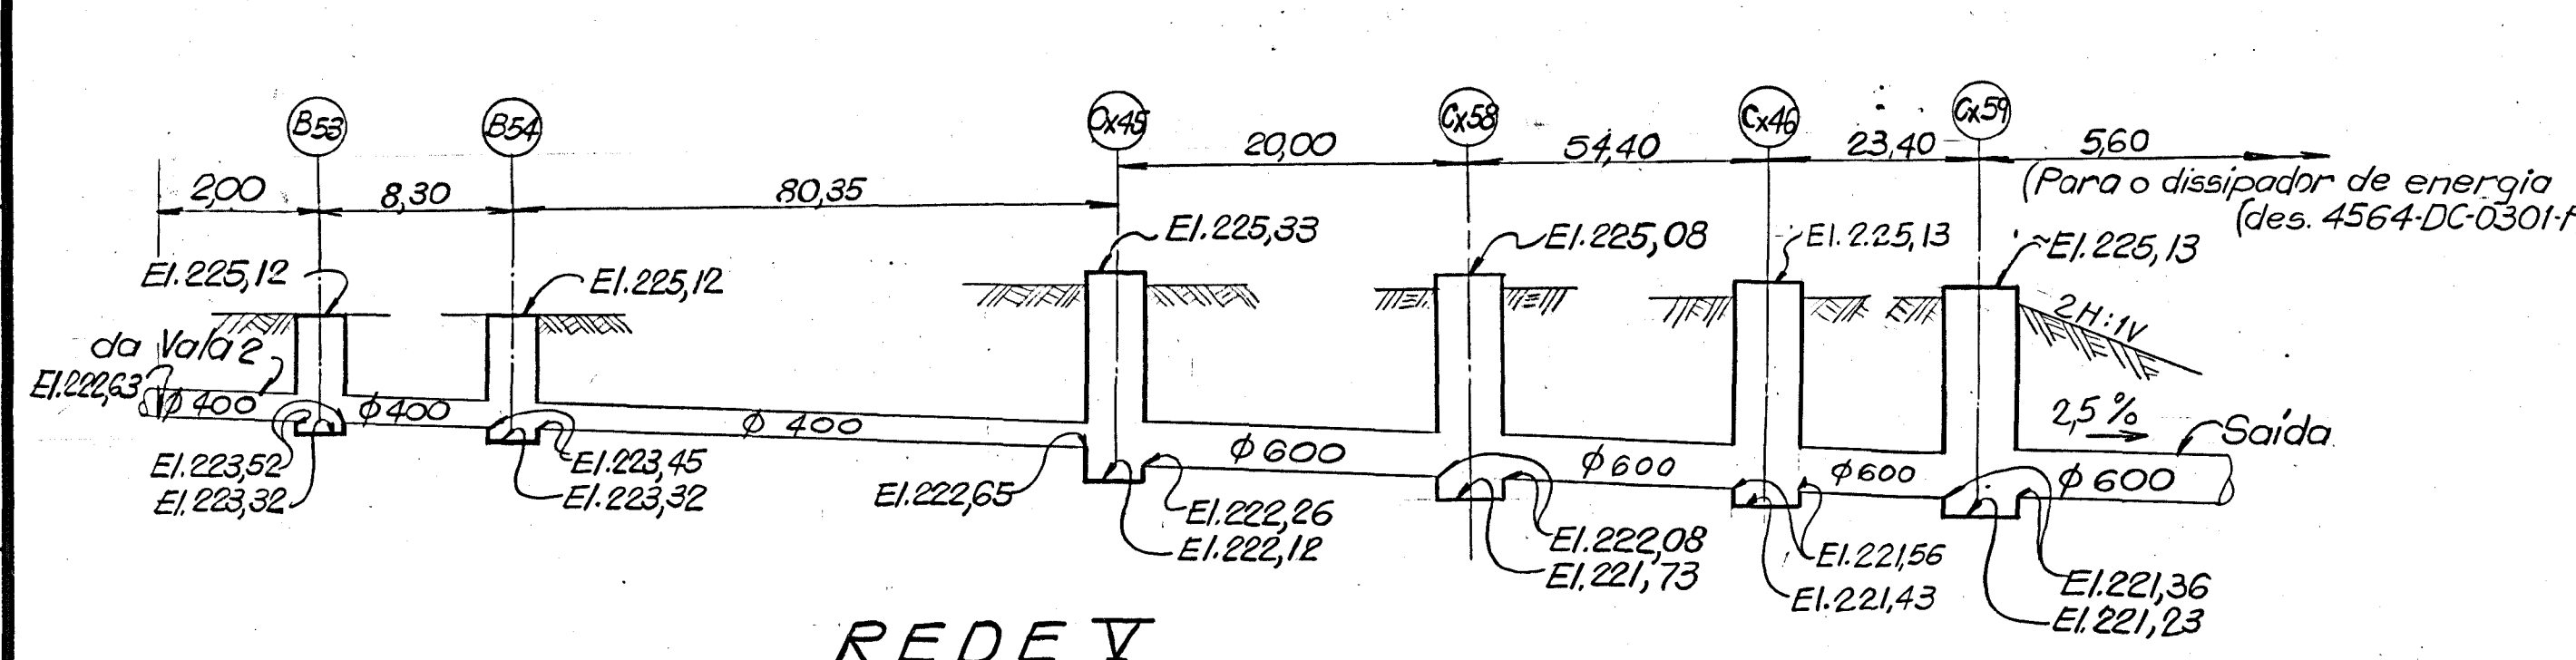
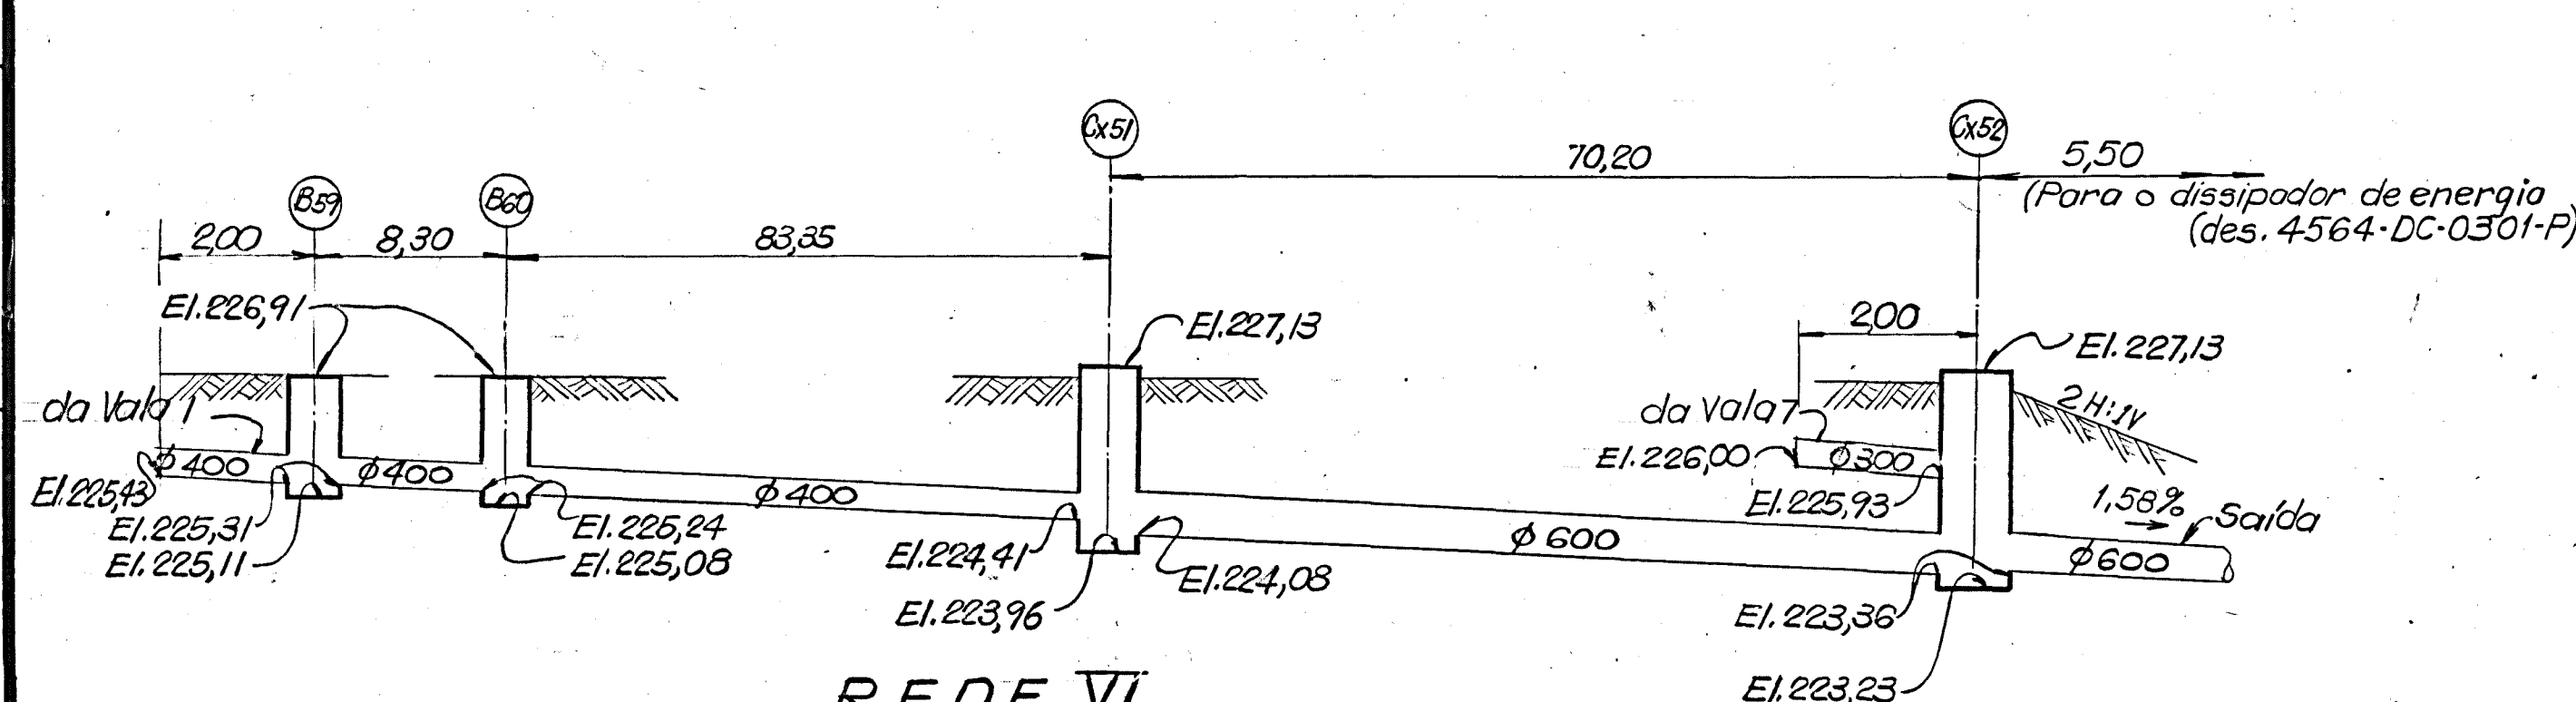





SÍMBOLOS:

- (Cx) - Caixa de Visita
- (B) - Bueiro
- El. - Elevação
- (D) - Dreno Subterrâneo

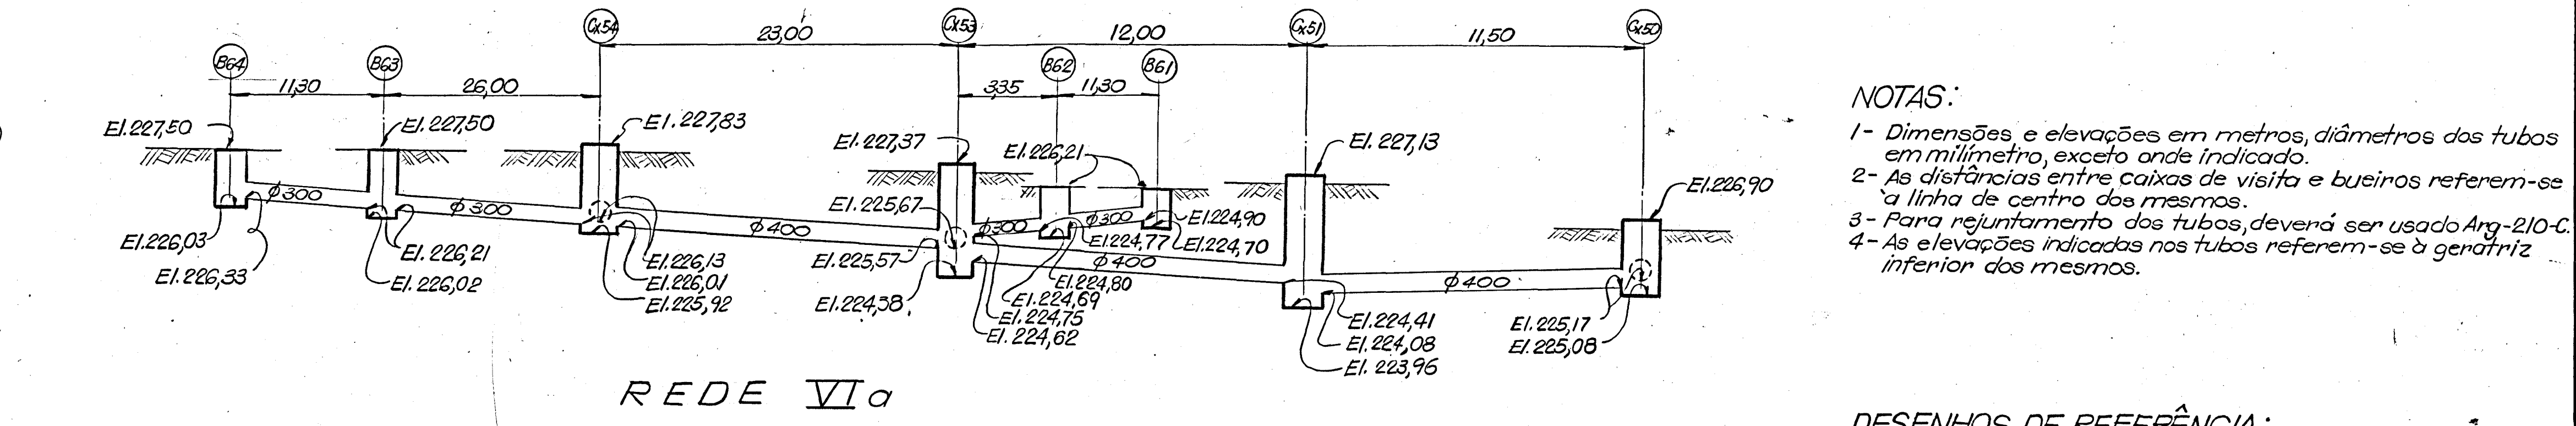

NOTAS:

- 1- Dimensões e elevações em metros, diâmetros dos tubos em milímetro, exceto onde indicado.
- 2- As distâncias entre caixas de visita e bueiros referem-se à linha de centro dos mesmos.
- 3- Para rejuntamento dos tubos, deverá ser usado Arg-210-C.
- 4- As elevações indicadas nos tubos referem-se à geratriz inferior dos mesmos.

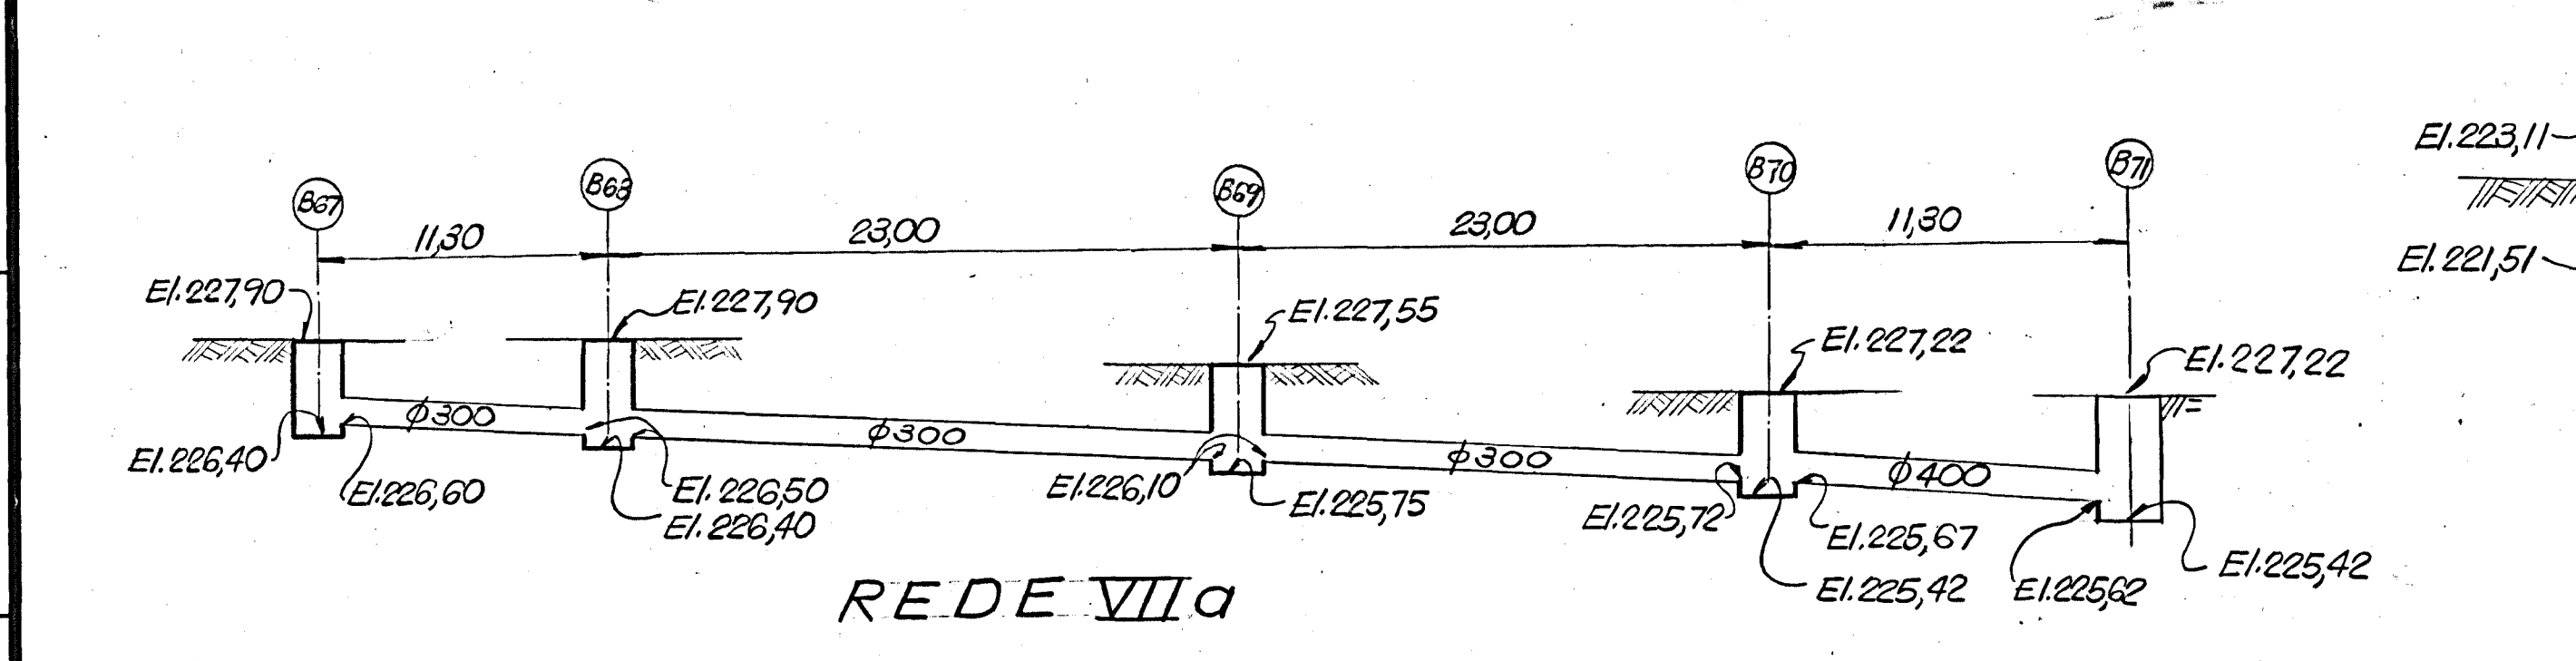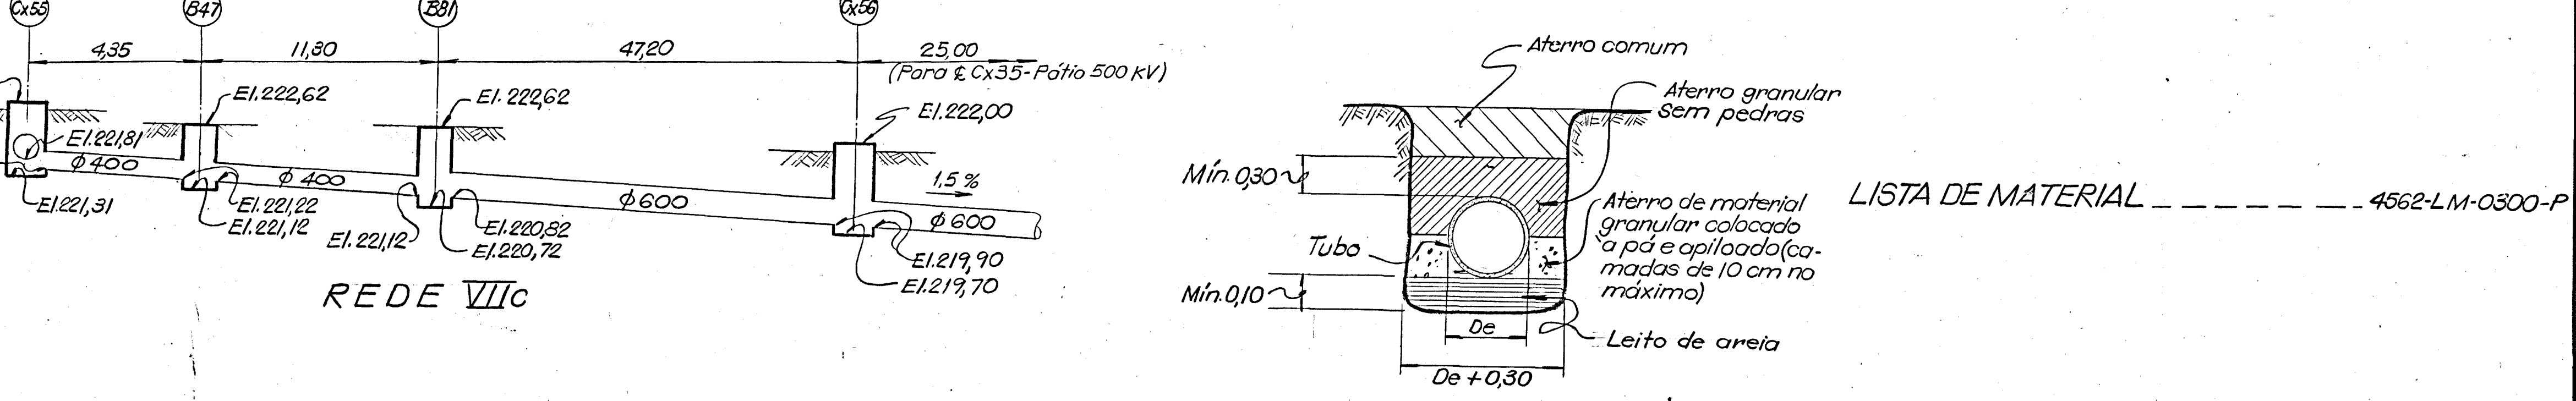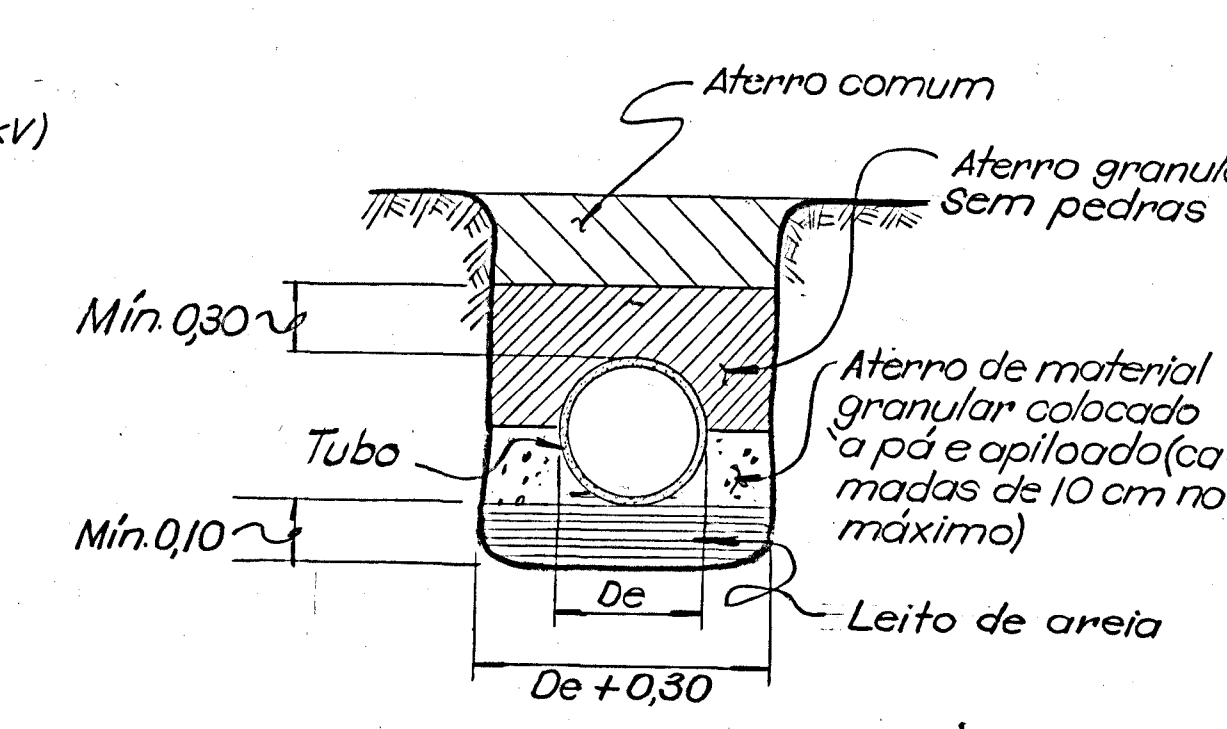


DESENHOS DE REFERÊNCIA:

Drenagem 2ª Fase - Planta --- 4512-DC-0302-P

Drenagem 2ª Fase - Dissipador de Energia --- 4564-DC-0301-P

LISTA DE MATERIAL --- 4562-LM-0300-P

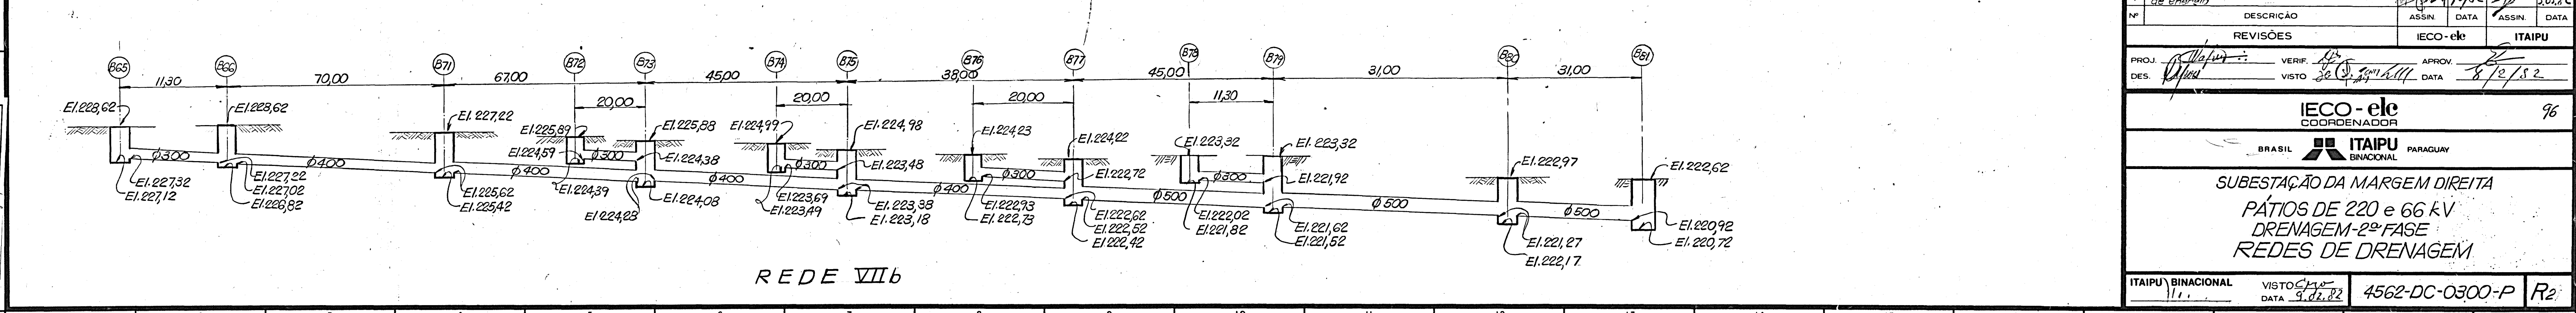

2	Revisado como construido		11/11/82	27/4/82	11/11/82
1	Acresc. Cx. 59, indicação dos dissipadores de energia		11/11/82	11/11/82	30.8.82
Nº	DESCRIÇÃO	ASSIN.	DATA	ASSIN.	DATA
REVISÕES		IECO - ele		ITAIPU	
PROJ.	VERIF.	APROV.			
DES.	VISTO	DATA			
IECO - ele		COORDENADOR		96	
BRASIL		ITAIPU BINACIONAL		PARAGUAY	
SUBESTAÇÃO DA MARGEM DIREITA					
PÁTIOS DE 220 e 66 kV					
DRENAGEM-2ª FASE					
REDES DE DRENAGEM					
ITAIPU BINACIONAL		VISTO	DATA	4562-DC-0300-P	R2