




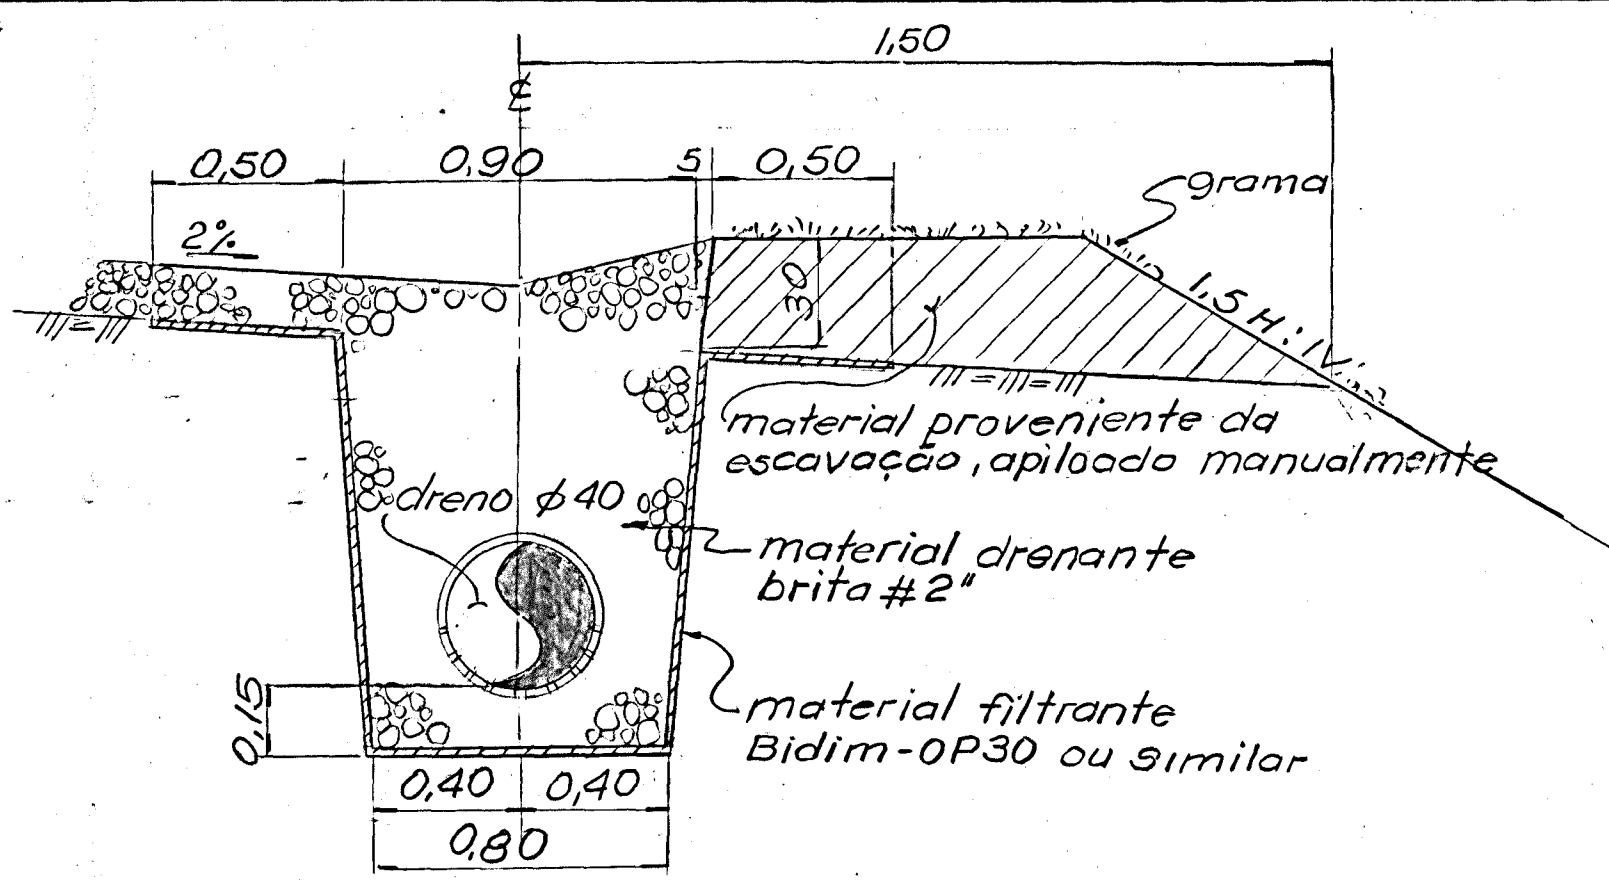


SEÇÃO B-B

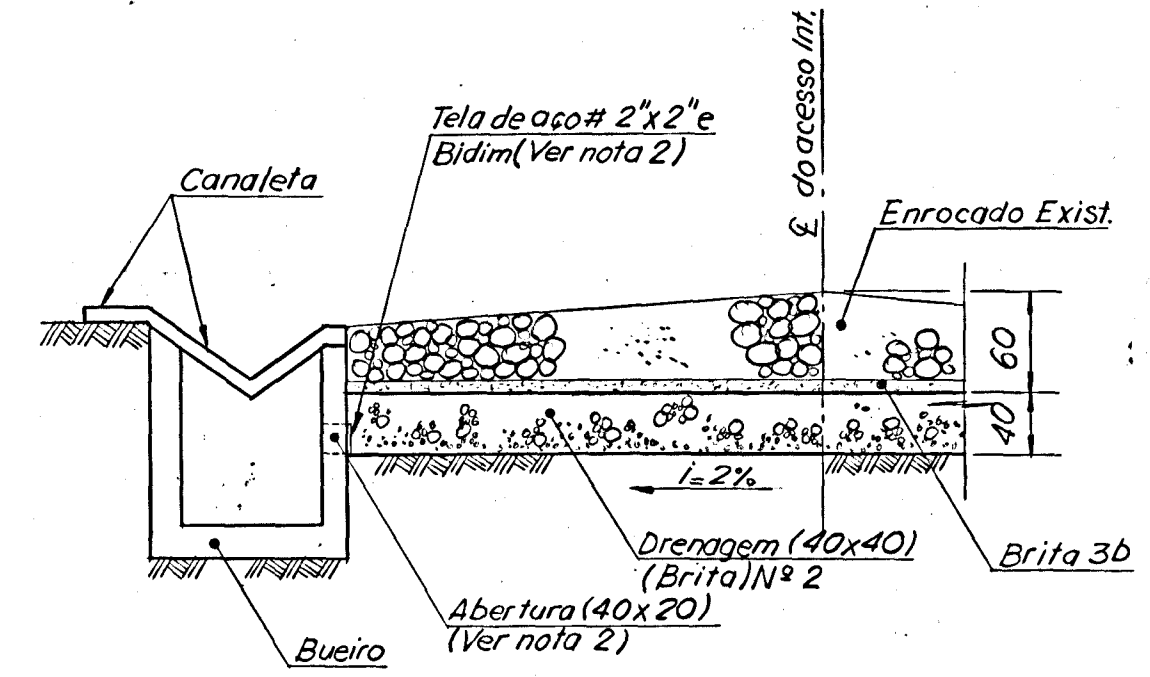


SEÇÃO TÍPICA

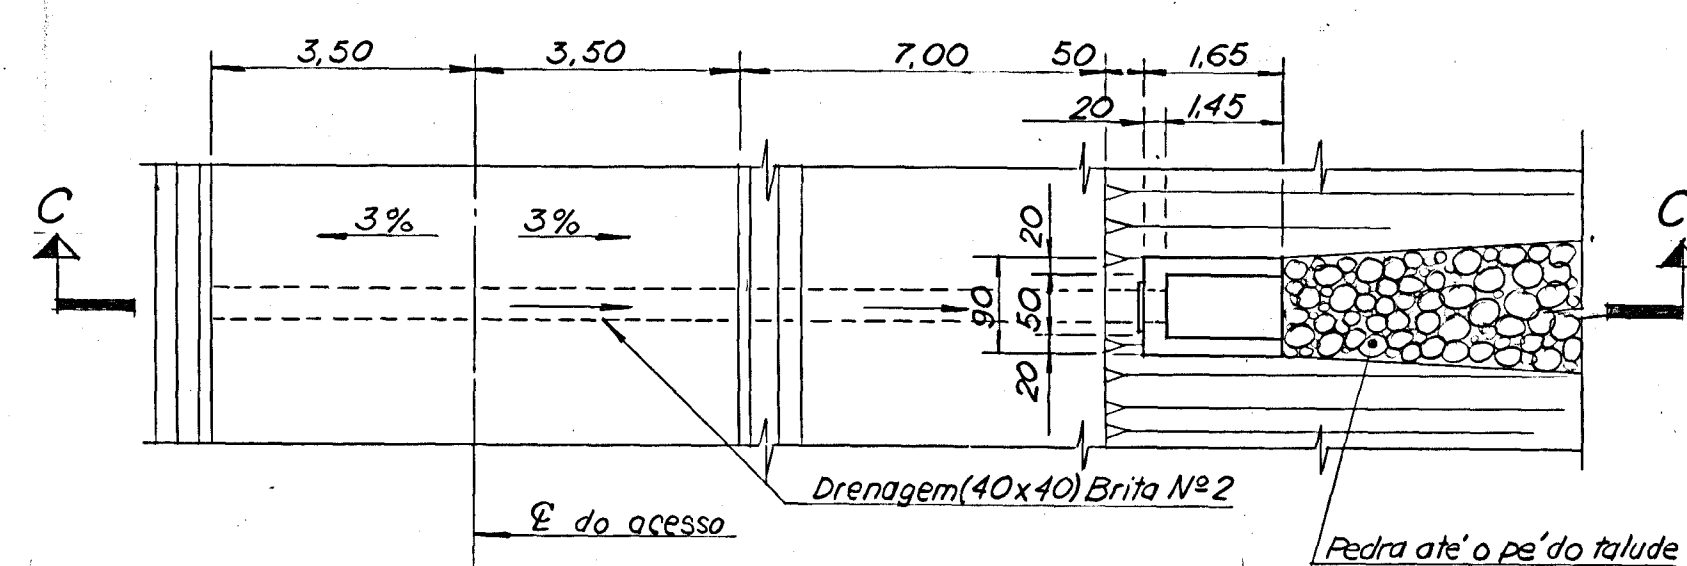


DETALHE 'Z'

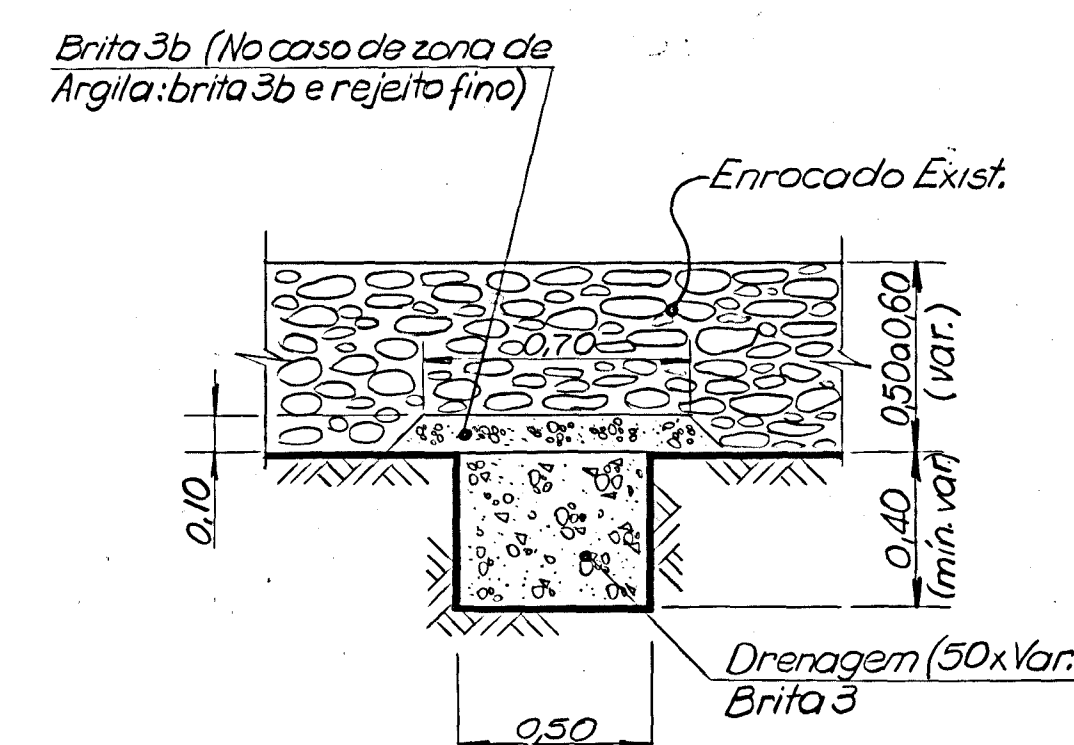


DETALHE 'W'
SEÇÃO TÍPICA

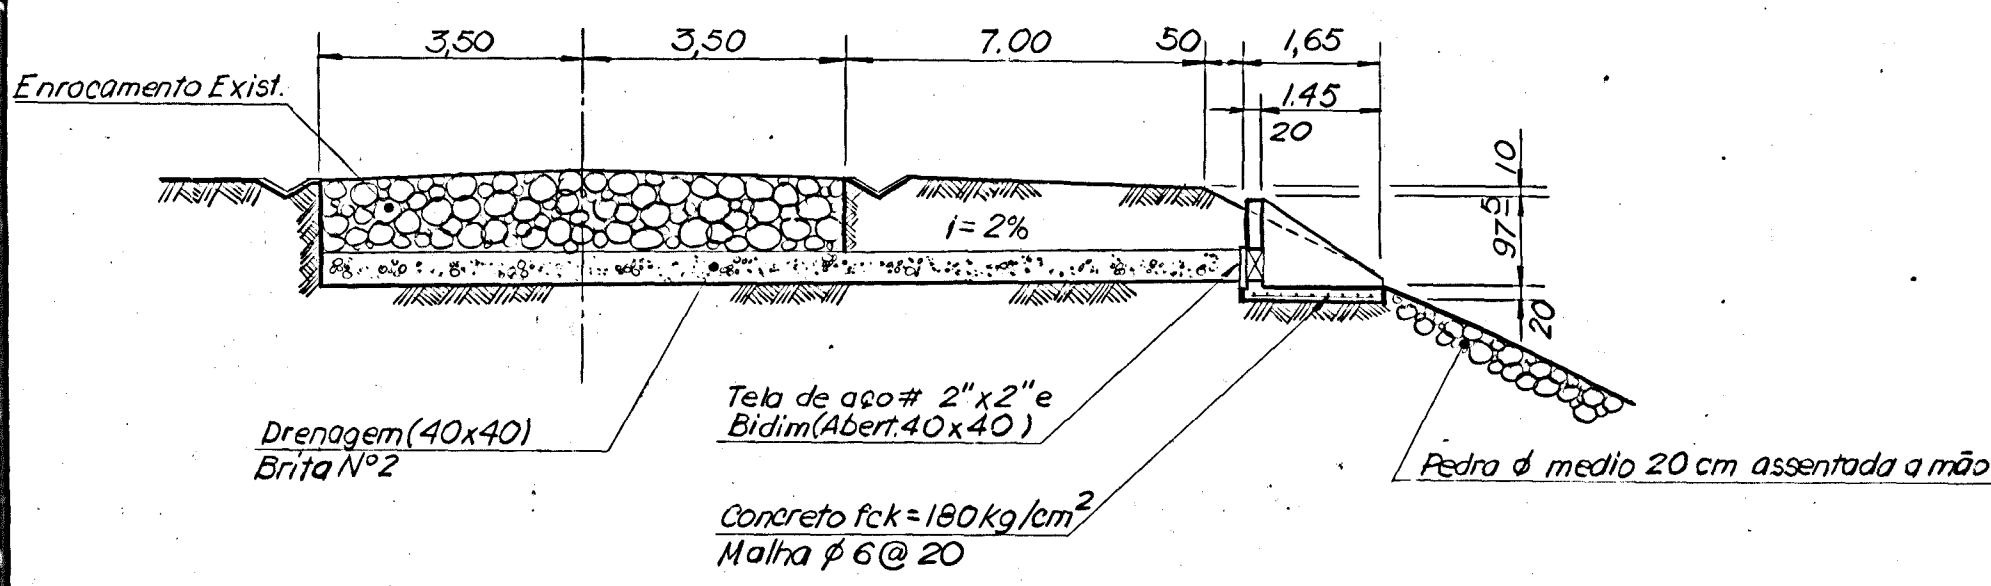


SEÇÃO C-C

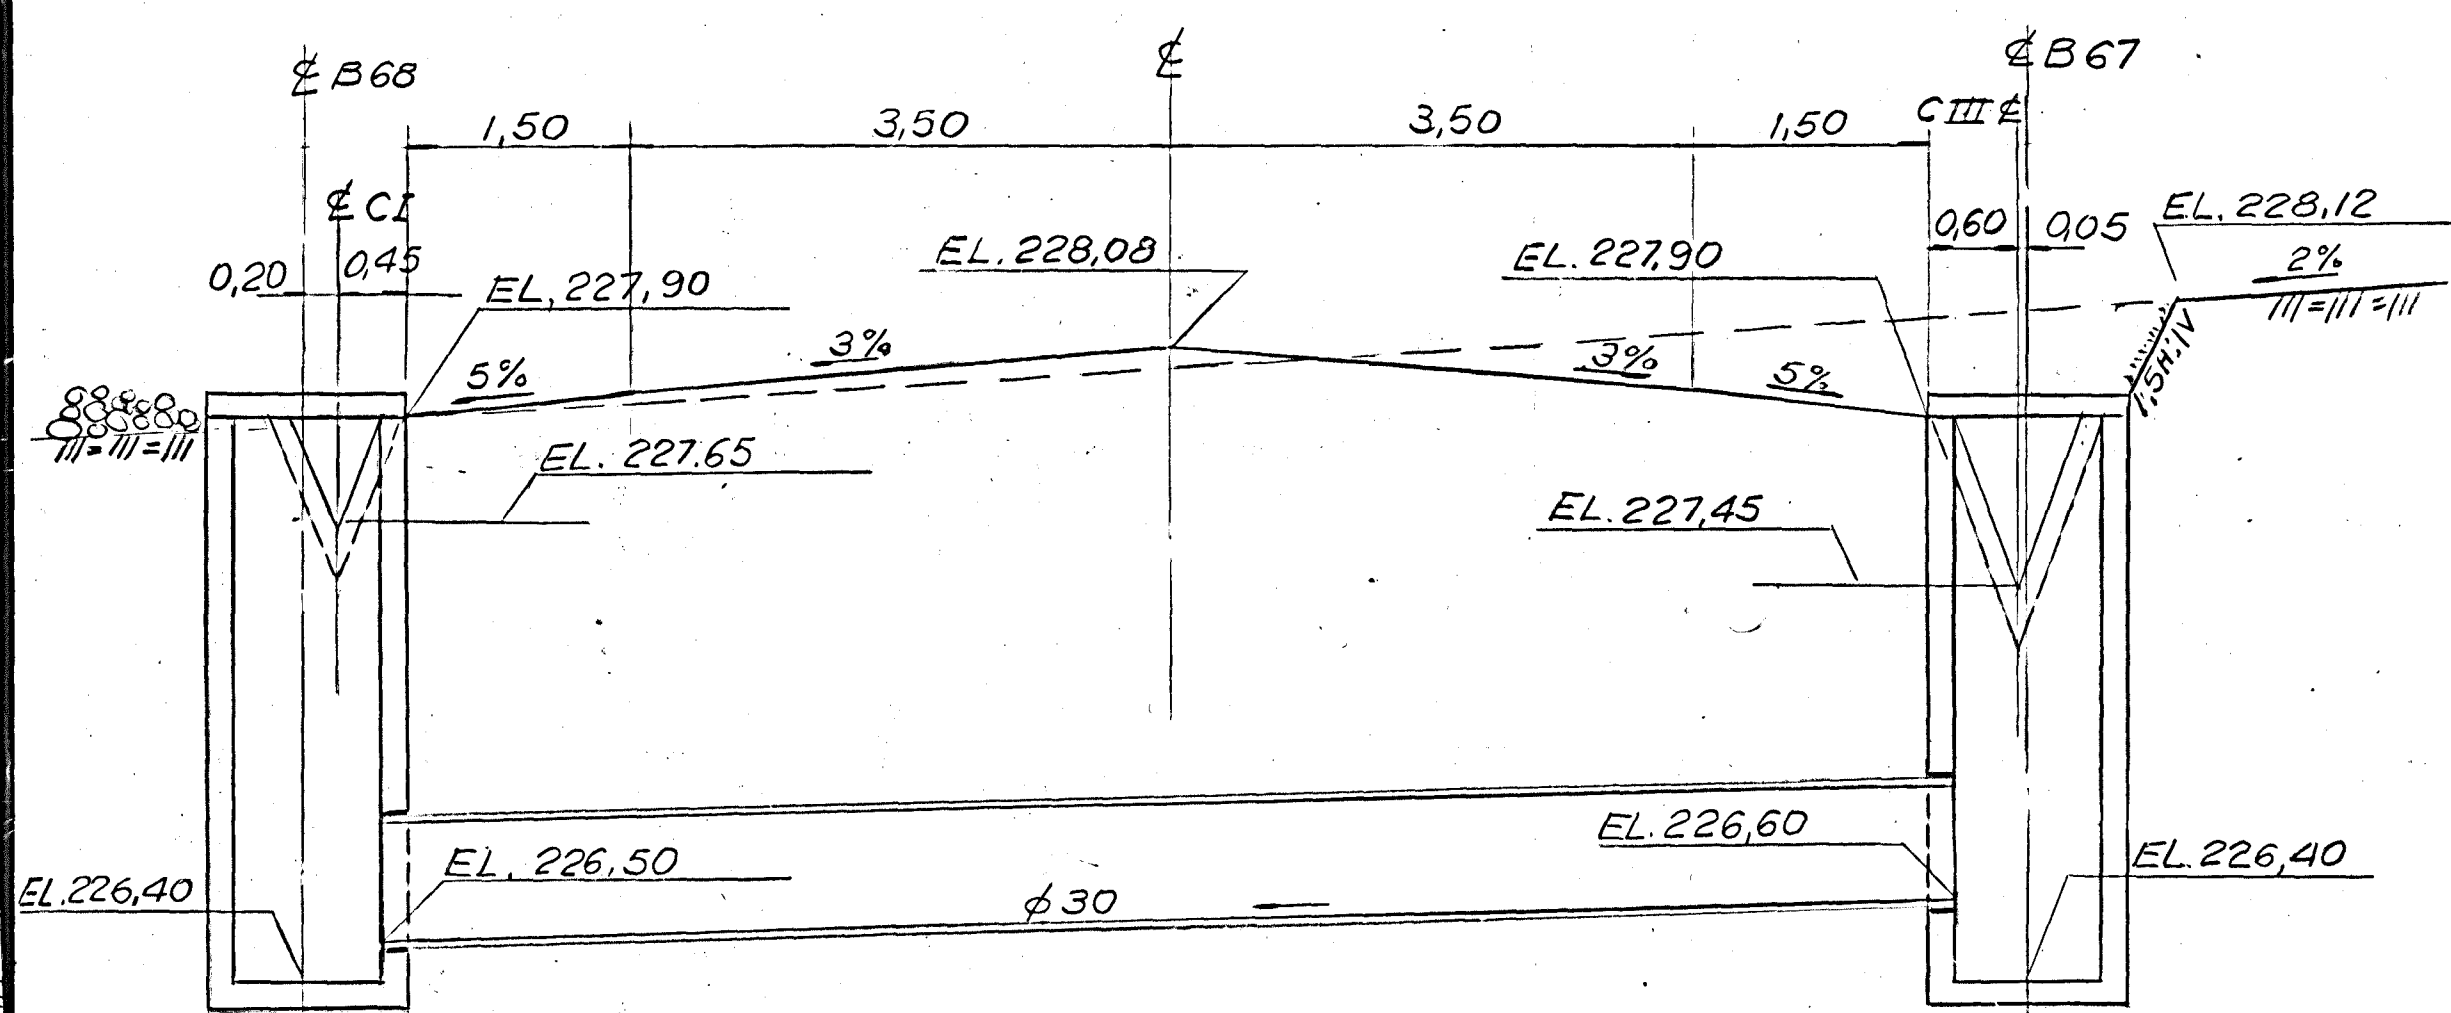


SEÇÃO G-G

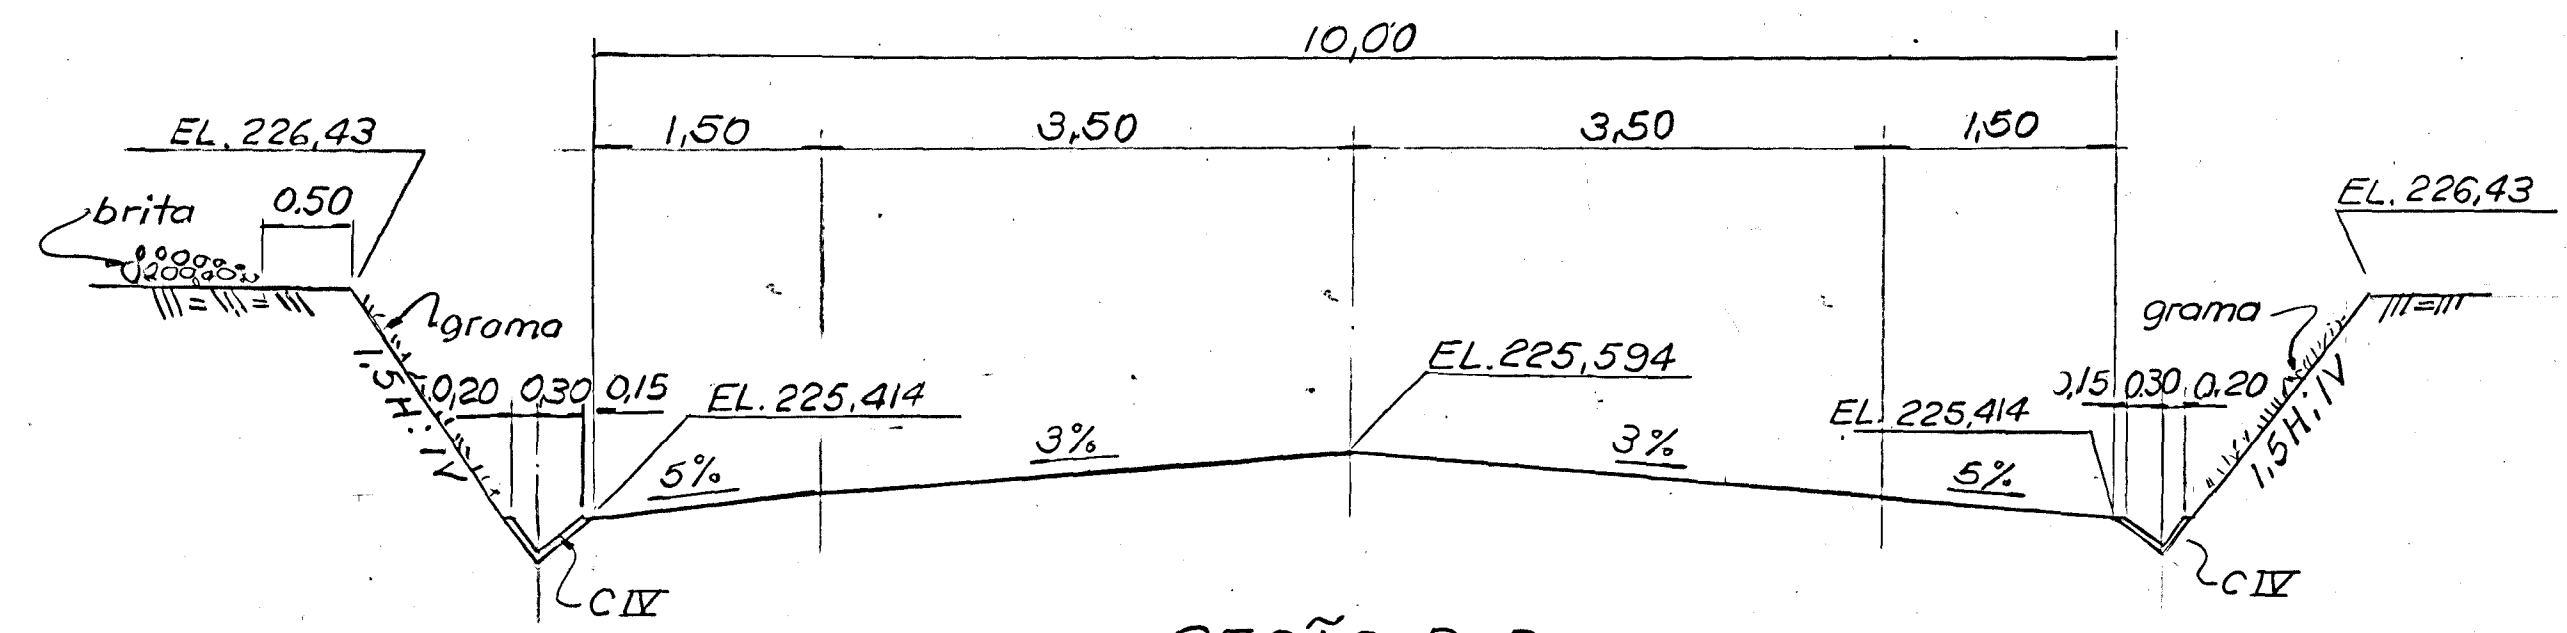

SEÇÃO D-D

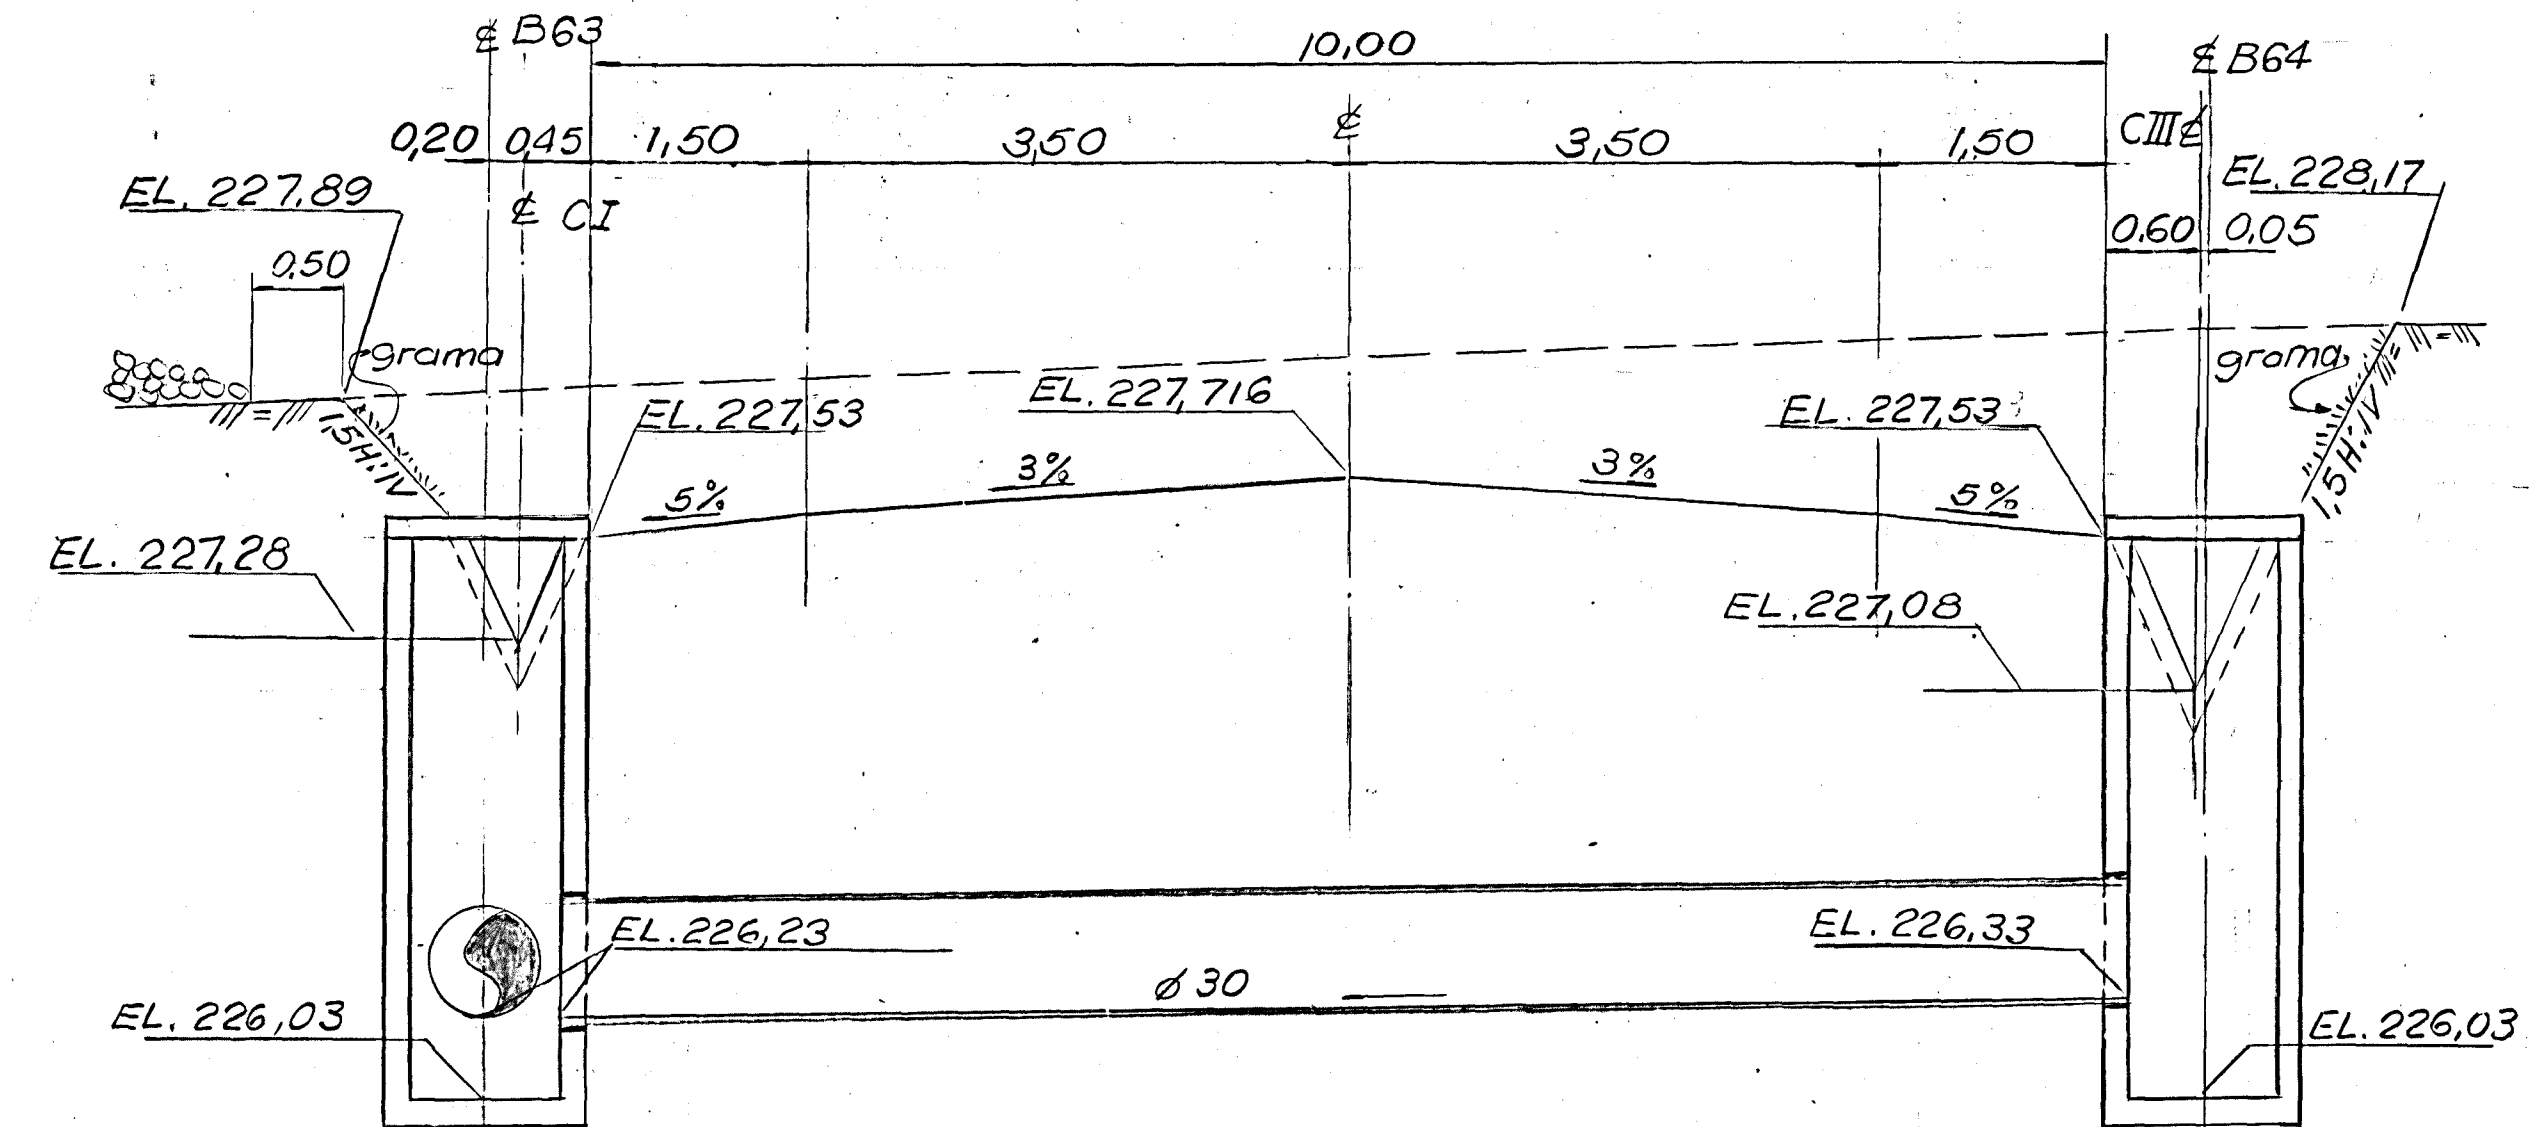

SEÇÃO F-F

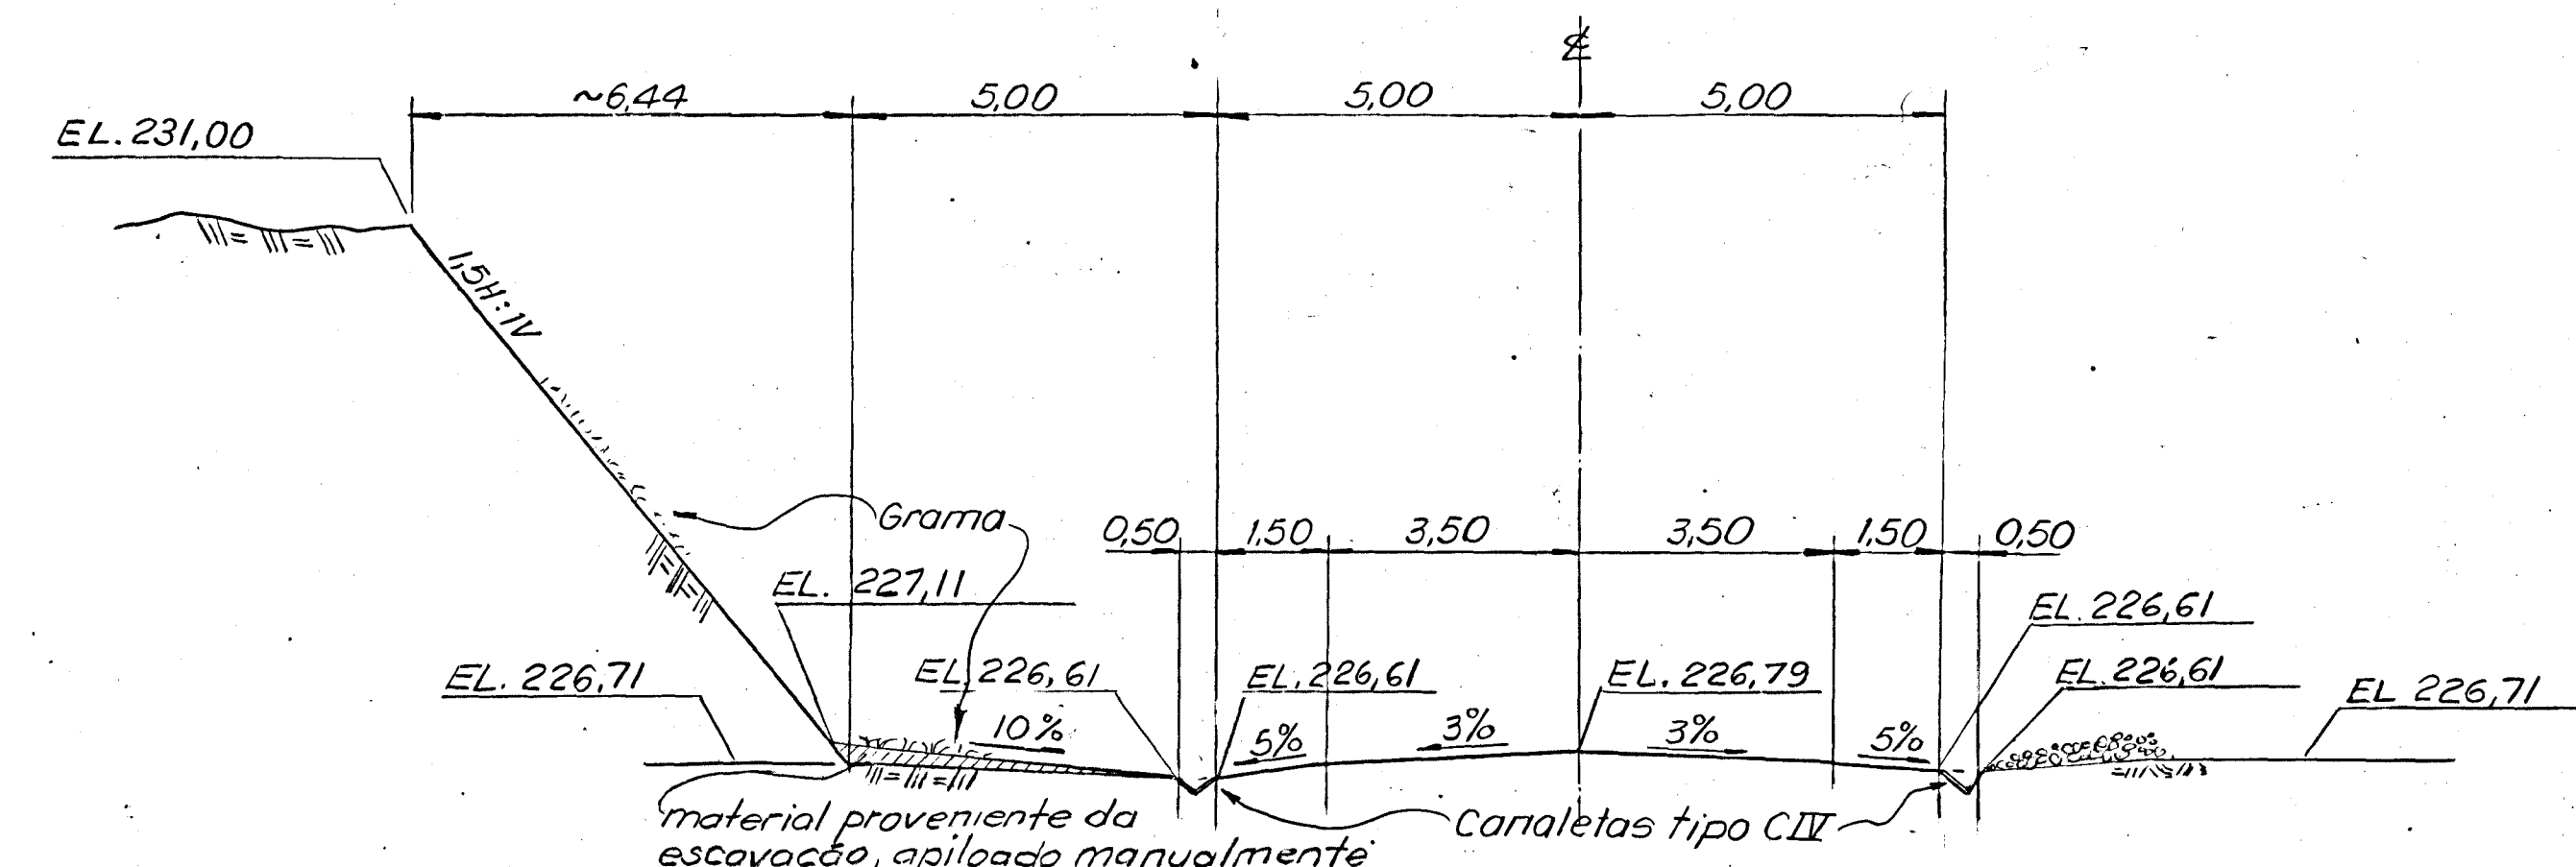

SEÇÃO H-H

NOTAS:
1- Dimensões e elevações em metros, exceto onde indicado.

DESENHOS DE REFERÊNCIA:
Drenagem 2ª Fase - Planta ----- 4512-DC-0302-P
Drenagem 2ª Fase - Rede de drenagem ----- 4562-DC-0300-P

Sem escala

1	Revisado como construído.		ASSIN	DATA	ASSIN	DATA
Nº	DESCRIÇÃO		ASSIN	DATA	ASSIN	DATA
REVISÕES			IECO-ele		ITAIPU	
PROJ.	VERIF.	APROV.	DATA			
DES.	VISTO	DATA	DATA			
BRASIL			ITAIPU BINACIONAL		PARAGUAY	
SUBESTAÇÃO DA MARGEM DIREITA						
PÁTIOS DE 220 e 66 kV						
DRENAGEM-2ª FASE						
SEÇÕES E DETALHES						
ITAIPU, BINACIONAL		DATA		4562-DC-0301-P		R1