


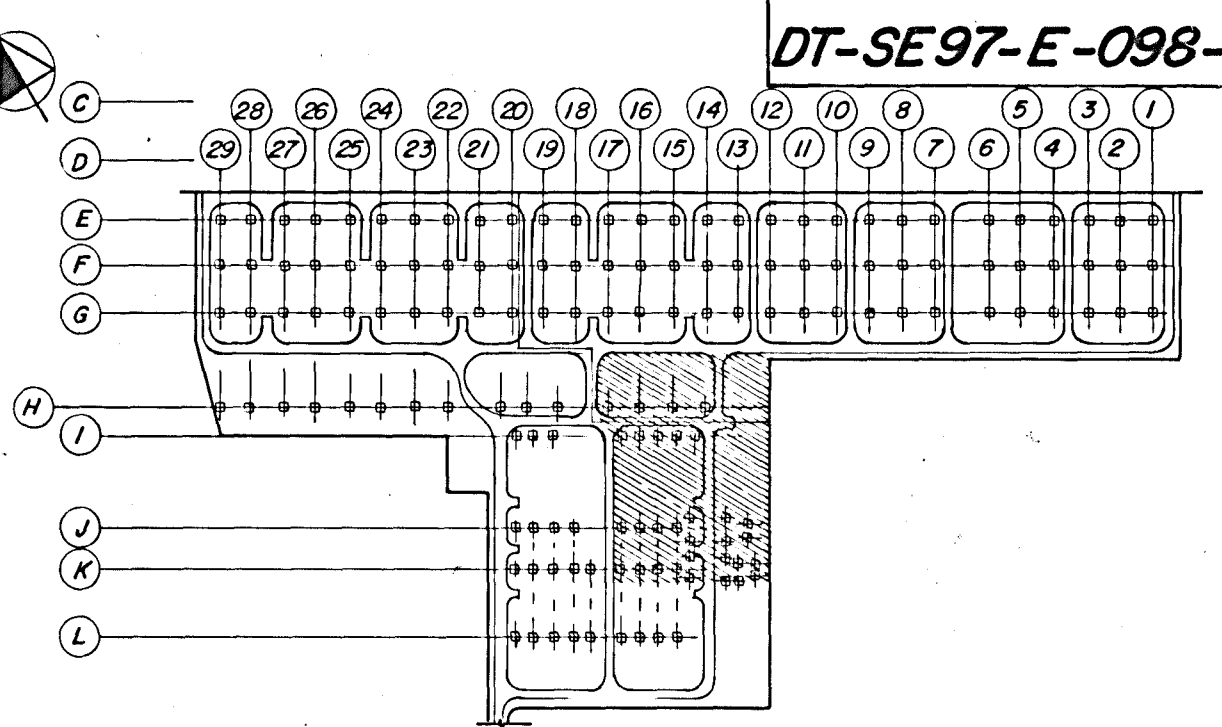

PLANTA DE UBICACION

SÍMBOLOS:

- H Línea de Referencia.
- CI-3 Cámara de Inspección.
- CMV Caño de Material Vidriado.
- Sentido del Flujo.
- Distancia entre Cámaras de Inspección.
- P Pendiente del caño.
- El. e. Elevación de entrada a la Cámara de Inspección.
- El. s. Elevación de salida de la Cámara de Inspección.
- CF3 Cámara de la Fosa
- ① Item de Lista de Material

NOTAS:

- Las dimensiones están dadas en metros, salvo indicación contraria.
- Las cañerías que pasan por debajo de las plataformas de los equipos deberán ser embutidas en hormigón.
- Las Cámaras de Inspección no acotadas corresponden a detalles específicos, ver planos de Referencia.

PLANOS DE REFERENCIA:

- Subestación Margen Derecha - Sector 2 - Patio 220 kV.
- Planta de Fundaciones - 4560-DC-4000-E
- Subestación Margen Derecha - Sector 1 - Patio 66 kV.
- Planta de Fundaciones - 4560-DC-4001-E
- Subestación Margen Derecha - Sectores 1 y 2 - Patios 220 y 66 kV.
- Canaletas - Trazo General - 4560-DC-4002-E
- Drenagem 2ª fase - Canal de descarga - 4512-DC-0305-P
- Subestación Margen Derecha - Formas
- Sector 2 - Patio 220 kV
- Fosa de Recuperación de Aceite - 4564-DC-4024-E
- Sectores 1 y 2 - Patios 220 y 66 kV
- Cámaras de Inspección y Cámaras de las Fosas - 4564-DC-4025-E
- Formas
- Fosa para Autotransformadores - T1, T2, T3 - 4564-DC-4001-E
- Fosa para Transformadores 25 MVA - T6 y T7 - 4564-DC-4010-E
- Fosa para Reguladores - R1, R2, R3 - 4564-DC-4006-E
- Subestación Margen Derecha
- Terraplenagem - 4511-DC-0300-P
- Subestación Margen Derecha - Ductos y Canaletas
- Sectores 1 y 2 - Patios 220 y 66 kV - Trazo General - 6602-DC-4006-E
- Drenagem das caixas de Passagem Localização - Planta - 4512-DC-0001-P
- Drenagem - 2ª Fase - Planta - 4512-DC-0302-P

LISTA DE MATERIAL Nº 4562-LM-4000 E

Drenagem - 2ª fase - Canal de descarga 4512-DC-0305-P

RASTERIZADO
ASUNCION

Nº	DESCRIPCION	FIRMA	FIRMA	FIRMA	FECHA
2	Revisado Como Construido				9/04/81
1	Modificado desague de la fosa				16/09/82

DIB.	VERIF.	APROB.	FECHA	FECHA	FECHA
1	1	1	1	1	1


IECO-elec	alta parana	Electropar SRL	IECO-elec	COORDINADOR
-----------	-------------	----------------	-----------	-------------

PARAGUAY	ITAIPU	BRASIL
----------	--------	--------

SUBESTACION MARGEN DERECHA

DRENAGE
SECTORES 1 y 2 - PATIOS 220 y 66 kV.
RED DE DESAGUE DE LAS FOSAS

ITAIPU BINACIONAL	VISTO	FECHA	4562-DC-4000-E R2
-------------------	-------	-------	-------------------

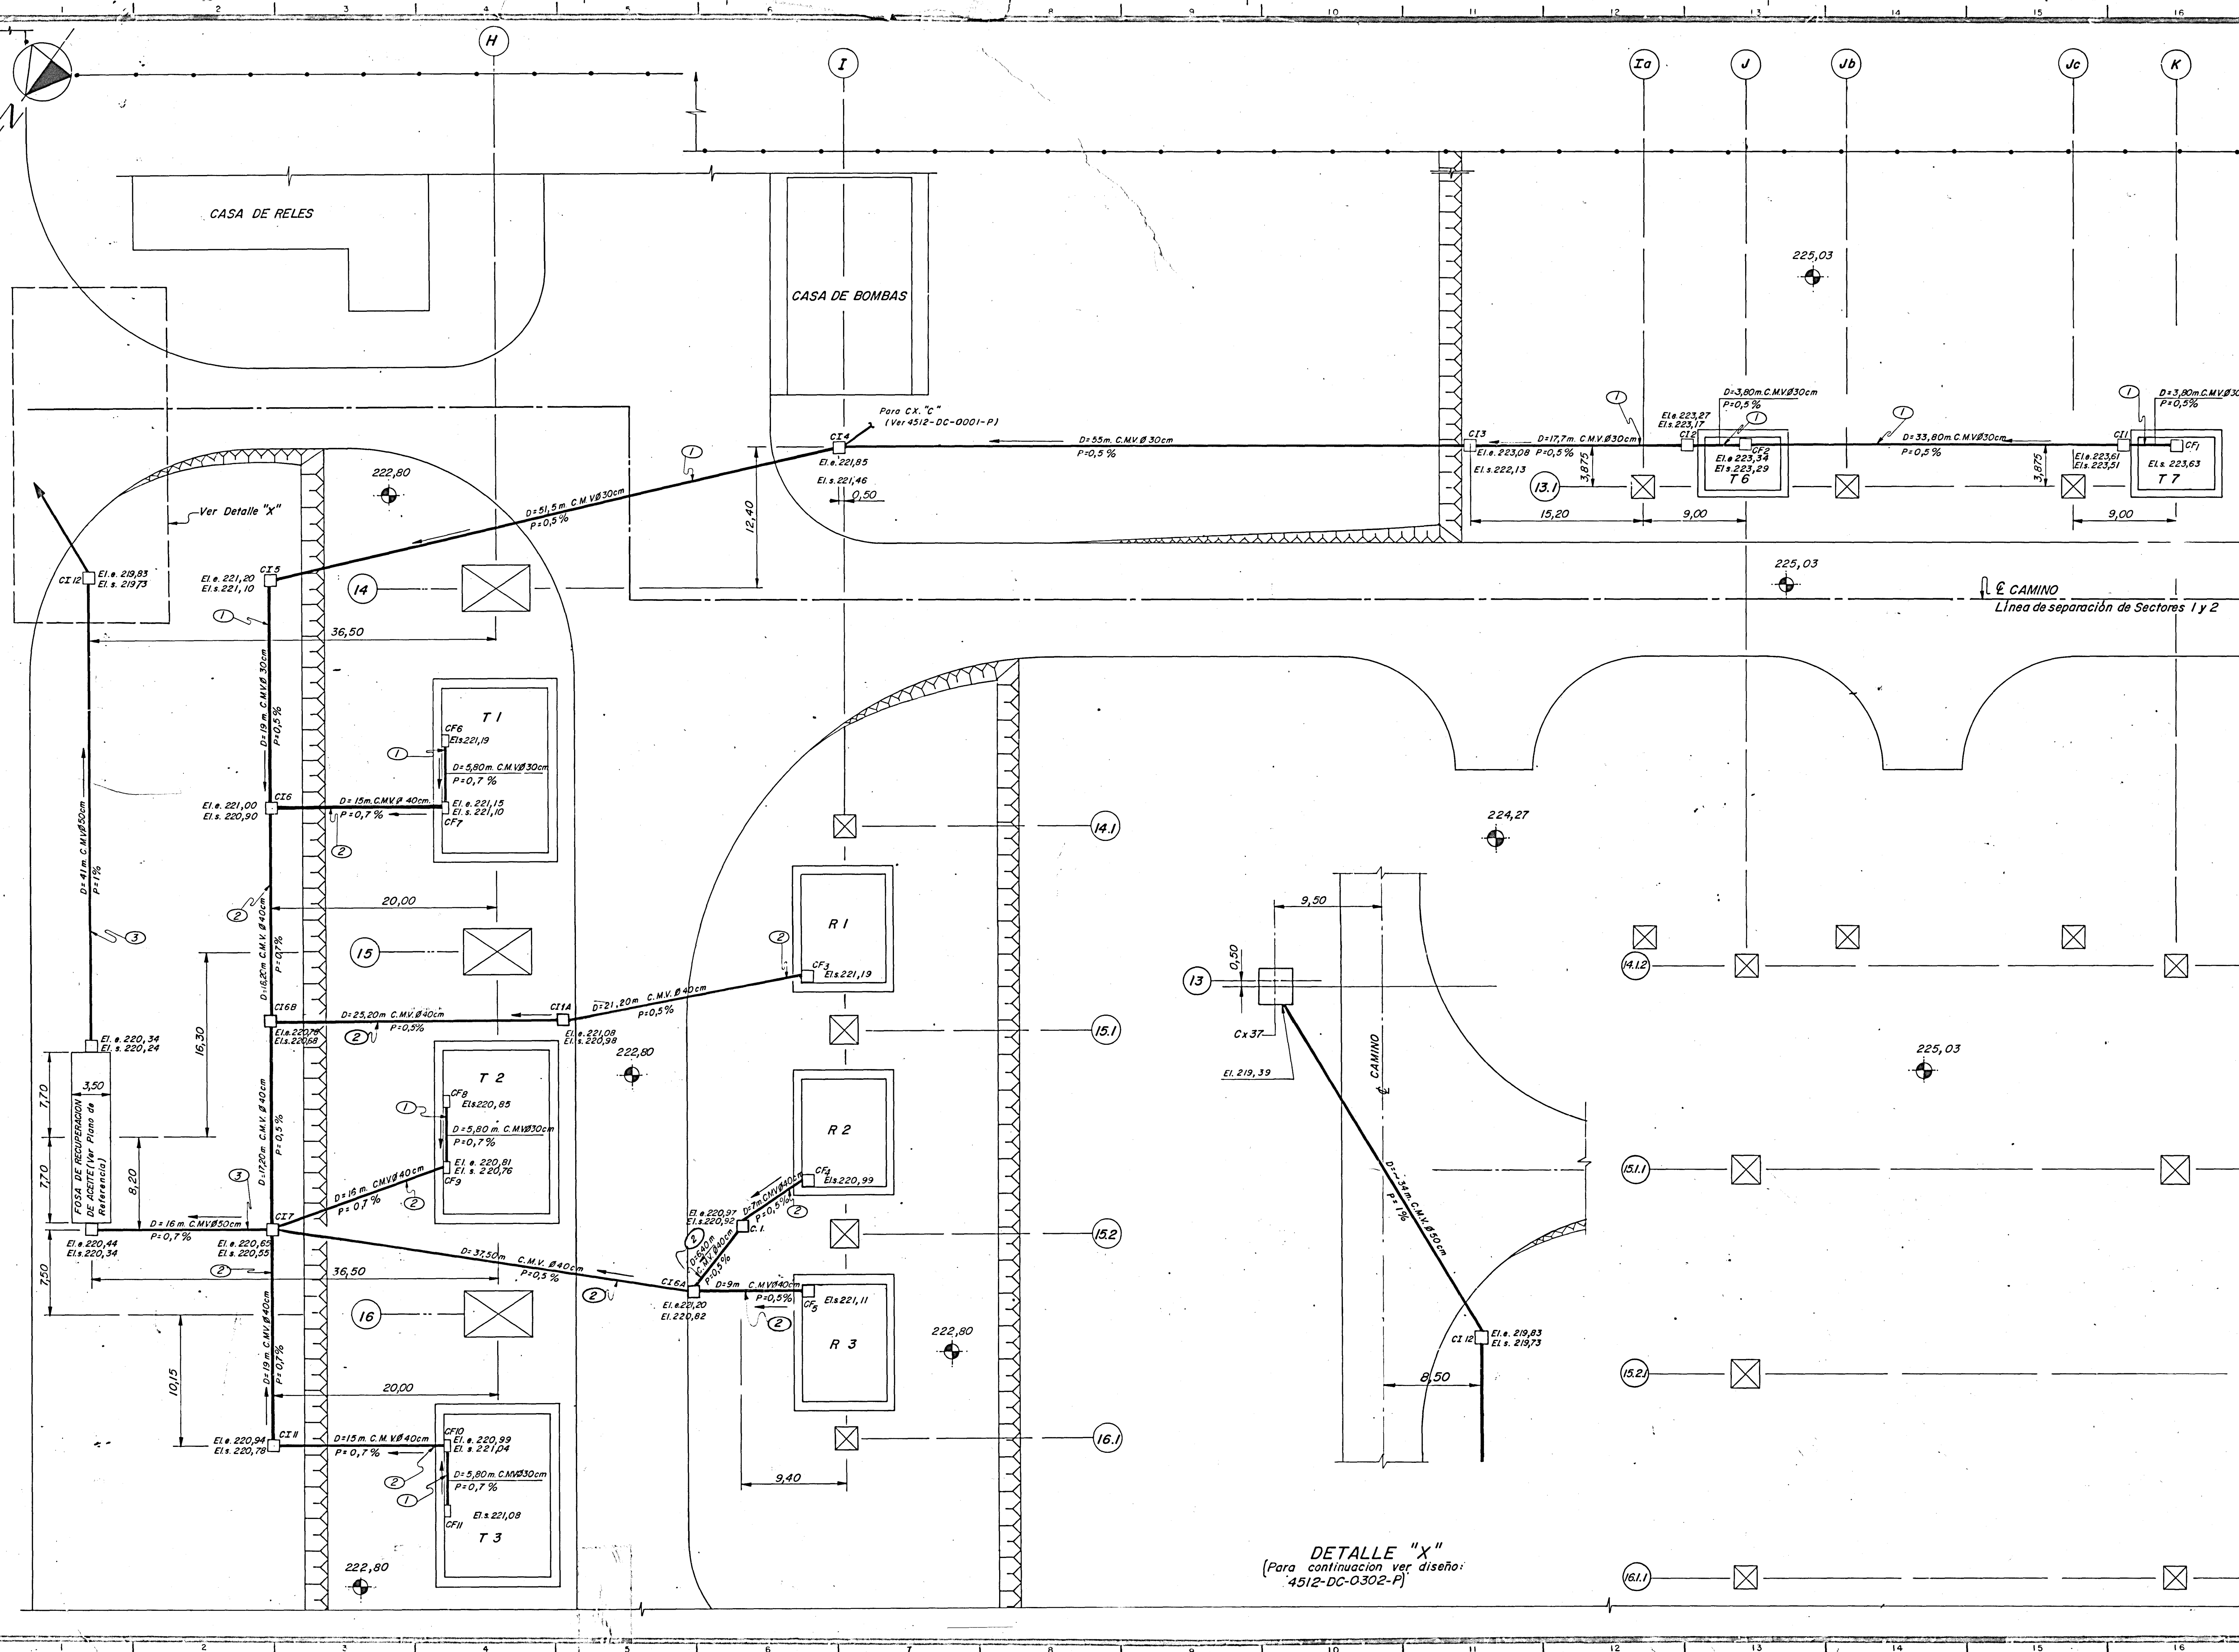

DETALLE "X"
(Para continuación ver diseño:
4512-DC-0302-P)