


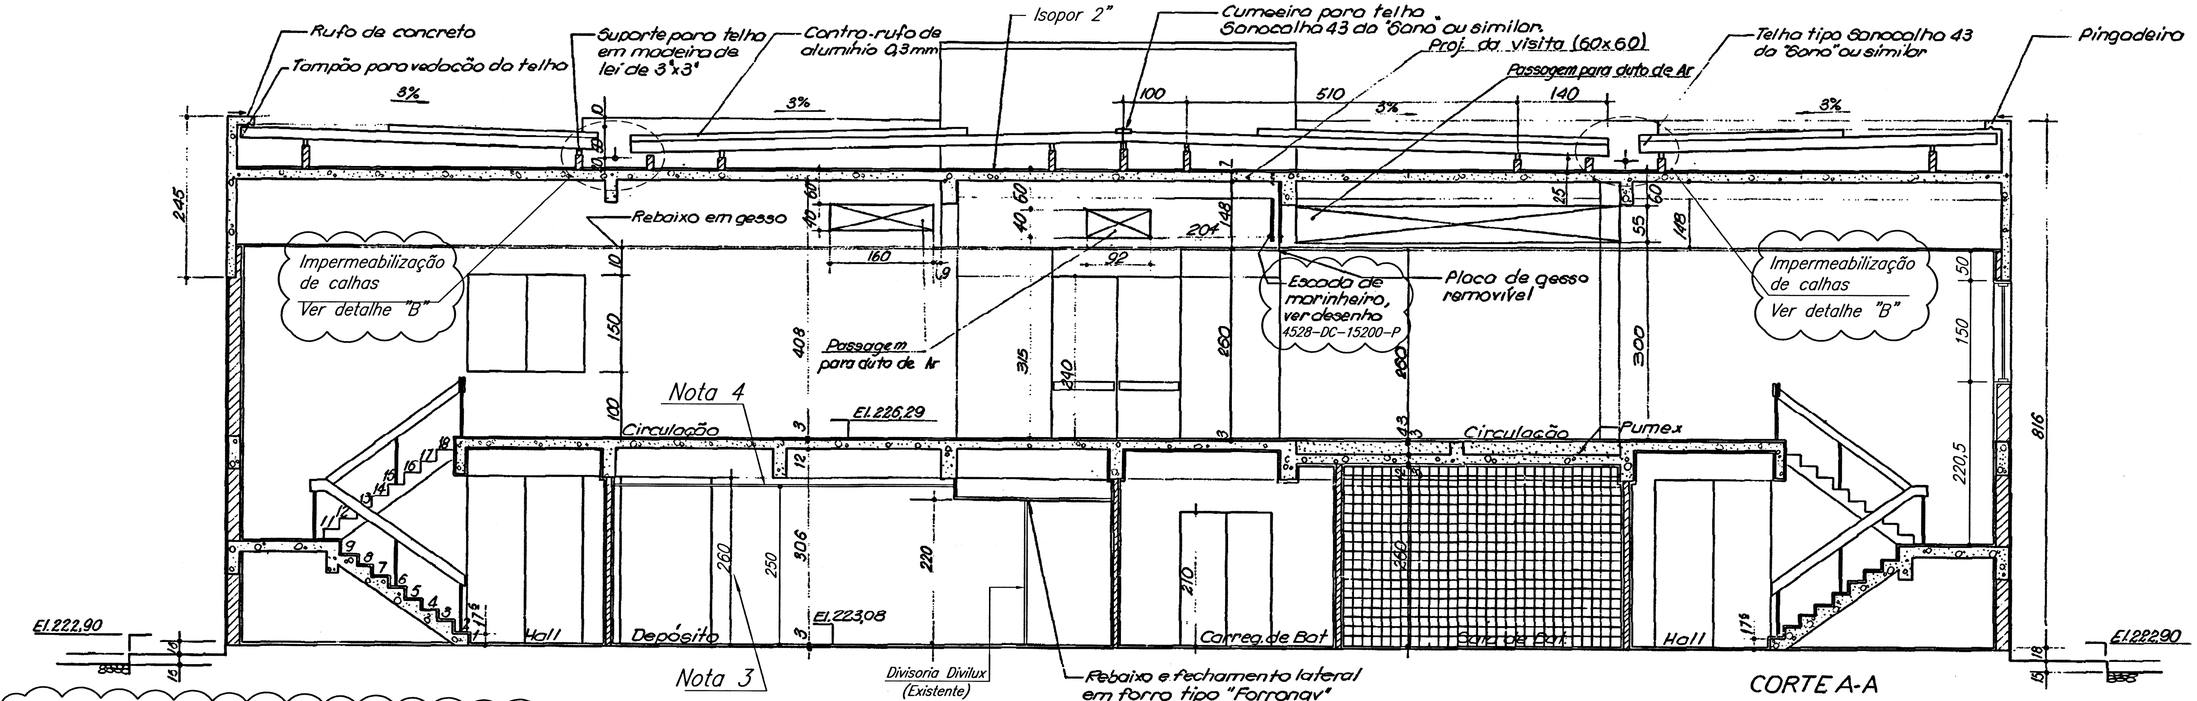


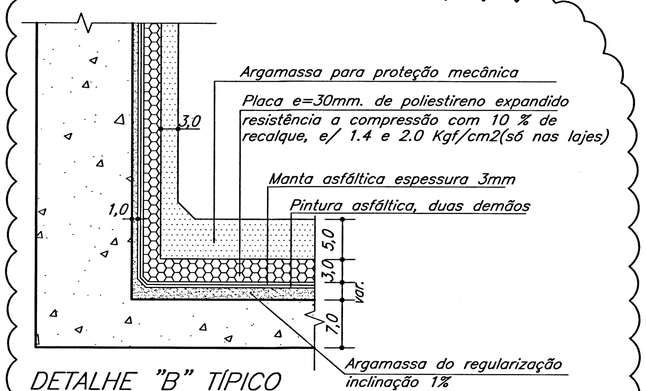

DETALHE "B" TÍPICO
S/ ESC.

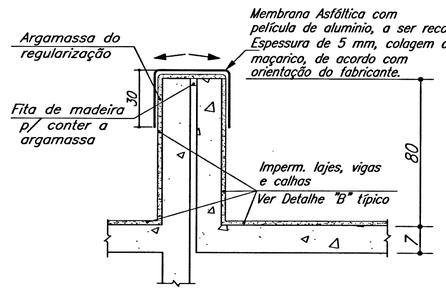

DETALHE A
S/ ESC.

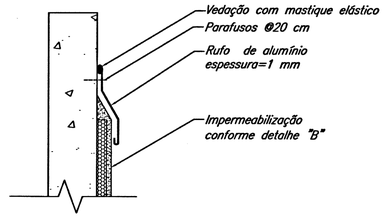

DETALHE "C"
S/ ESC.

NOTAS


1- Todas as cotas estão em centímetro, exceto onde indicado.
2- Para arremates de alvenaria, cintas e pilares ver des. 4529-DC-0303-P
3- Dimensión tomada en el local.
4- Instalación de cielo raso, conforme desenho 4529-DC-15206-E

DESENHOS DE REFERÊNCIA

- Casa de Relés - Planta Baixa - 1º Pavtº ___ 4529-DC-0300-P
- Casa de Relés - Planta Baixa - 2º Pavtº ___ 4529-DC-0301-P
- Casa de Relés - Planta de Cobertura ___ 4529-DC-0304-P
- Casa de Relés - Cortes CC e D-D ___ 4529-DC-0303-P
- Ampliación Casa de Relés
- Planta -1er. Piso Hj. 1/4 ___ 4529-DC-15200-E
- Planta -2do. Piso Hj. 2/4 ___ 4529-DC-15201-E

LISTA DE MATERIAL Nº ___ 4529-LM-0300-P

0 1 2 3 4 5m
Escala original 1:50

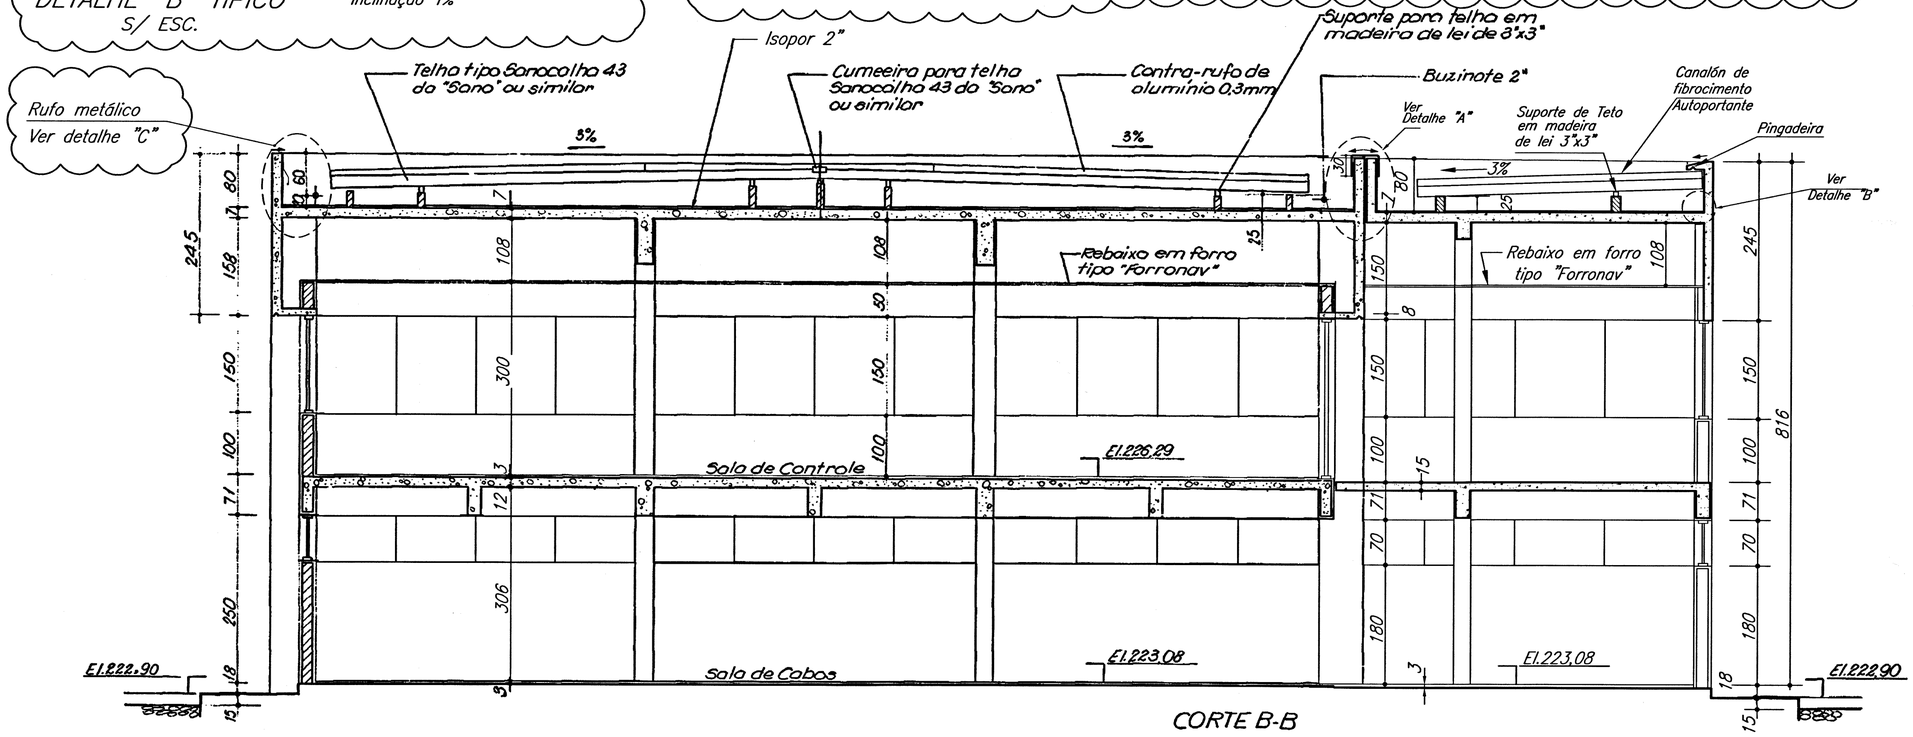

Nº	DESCRIÇÃO	ASSIN.	DATA	ASSIN.	DATA
	REVISÕES	IECO-ele		ITAIPU	
10	Adequação escada marinheiro e revisão da impermeabilização na área existente			neumann/ cpneves/ pedrovil	26.08.14
9	Incluidos Detalles A y B	NGA	(ISC srl)	SMA ASF AEG	28.02.07
8	Incorp. Nota 3 y 4- Incorporado forro tipo "Forronav" en el Corte AA	RS ASF	28.09.06	SMA	28.09.06
7	Incl. Ampliação da Casa de Relés e Desenhos de Referencia.	NGA	(ISC srl)	JG ASF SMA	10.02.05
6	Revisado como construido		23/11/83		26/8/97
5	Acrescimo nota 2 e forro tipo "Forronav" no Corte A-A - Modif. rebaixo no Corte B-B		27/08/88		27.08.88
4	Revisão da calçada		9/11/82		11.11.82
3	Modif. pé direito do circ. e inclusão do mat. de isolamento termico		23/9/82		23.09.82
2	Repres. auxilio no B. Boteros, modif. das cumeeiras, colocação piso elevado e ret. Isopor 2"		15/4/82		15.04.82
1	Modif. viga do rebaixo de pumex		5/3/82		5.03.82

PROJ. Marcia VERIF. APROV. 30/12/81
DES. Orlando Gonçalves VISTO DATA

IECO-ele COORDENADOR

BRASIL ITAIPU BINACIONAL PARAGUAY

SUBESTAÇÃO DA MARGEM DIREITA
ARQUITETURA
CASA DE RELÉS
CORTES AA E BB

ITAIPU BINACIONAL DATA 6.01.82 | 4529-DC-0302-P | R10