

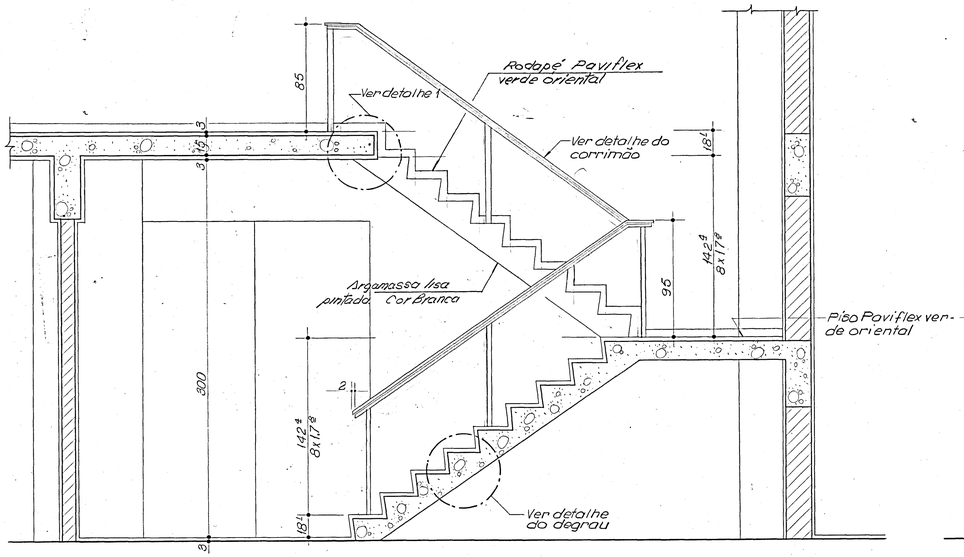



CORTE H-H
Esc. 1:20

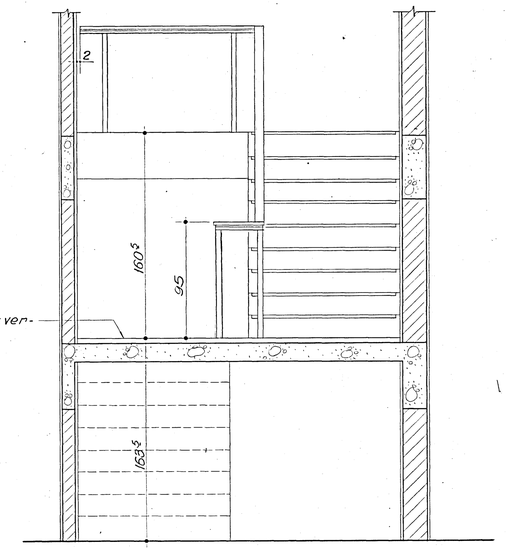

CORTE I-I
Esc. 1:20

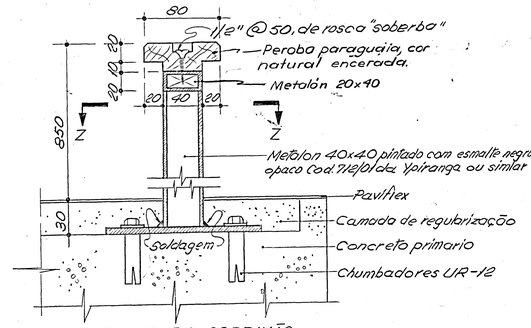

DETALHE DO CORRIMÃO
S/Escala

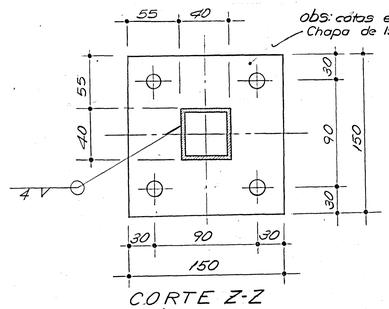

CORTE Z-Z
S/Esc.

ESPECIFICAÇÃO

- Todos os perfis de ferro deverão receber proteção anticorrósiva após jato de areia, com duas demãos de "Zarcoprimer" ref. 98109 da "Ypiranga" ou similar e pintura de acabamento com duas demãos de esmalte sintético semi-brilho tipo "Vitrolack" na cor preta, ref. 2412 da "Ypiranga" ou similar.

NOTAS


1 - Todas as cotas estão em centímetros, exceto onde indicado.
2 - Todos as medidas deverão ser confirmadas na obra.

DESENHOS DE REFERÊNCIA


- Casa de Relés - Planta Baixa - 1º Pav. ___ 4529-DC-0300-P
- Casa de Relés - Planta Baixa - 2º Pav. ___ 4529-DC-0301-P
- Casa de Relés - Corte A-A e B-B ___ 4529-DC-0302-P
- Casa de Relés - Corte C-C e D-D ___ 4529-DC-0303-P

LISTA DE MATERIAL Nº ___ 4529-LM-0300-P


0 4 8 12 16 20m
Escala original 1:2
0 10 20 30 40 50m
Escala original 1:5
0 04 08 12 16 20m
Escala original 1:20

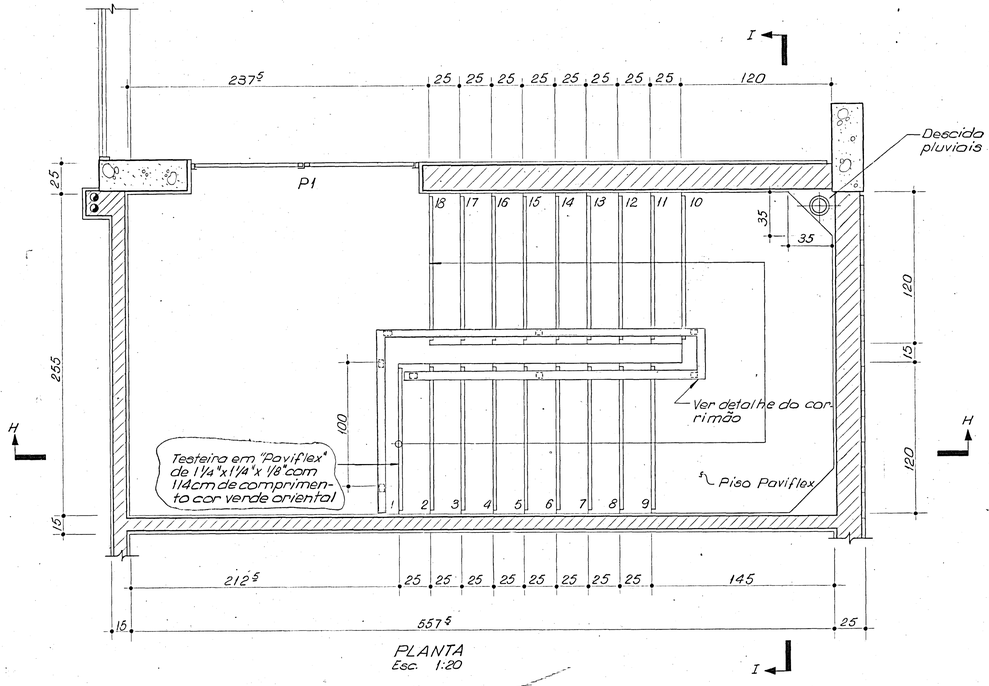

PLANTA
Esc. 1:20

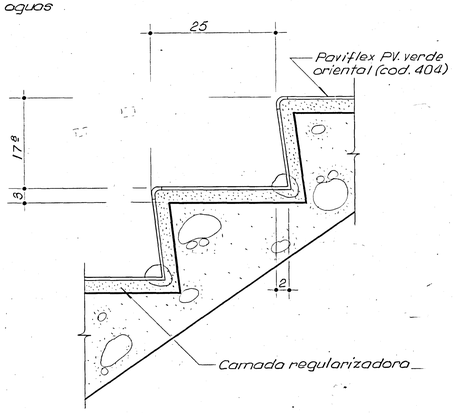

DETALHE DO DEGRAU
Esc. 1:5

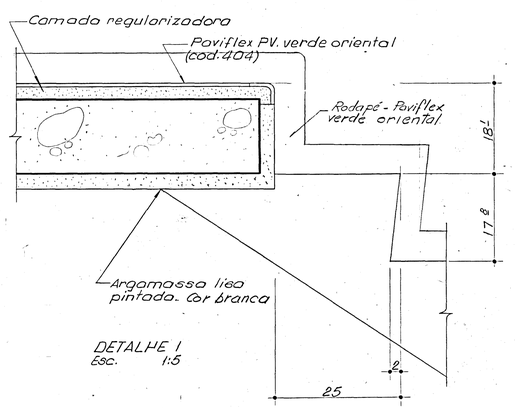

DETALHE 1
Esc. 1:5

Nº	DESCRIÇÃO	ASSIN	DATA	ASSIN	DATA
	REVISÕES	IECO-ele		ITAIPU	
2	Revisado Como Construído		22/4/83		6/11/87
1	Trocada testeira de ferro por "Paviflex" e revisado detalhe do degrau		17/8/82		31.8.82

PROJ Teodoro Solanes VERIF APROV
DES Silvano Gonçalves VISTO DATA 22/11/82

IECO-ele COORDENADOR 86

BRASIL ITAIPU BINACIONAL PARAGUAY

SUBESTAÇÃO DA MARGEM DIREITA
ARQUITETURA
CASA DE RELÉS
DETALHES - FL.4 - ESCADAS

ITAIPU BINACIONAL (SH) DATA 22/11/82 | 4529-DC-0310-P | R2

DATA 09 JUN 1983 IECO Ltda. ASS.